



高田地区 地区整備計画図（変更前）

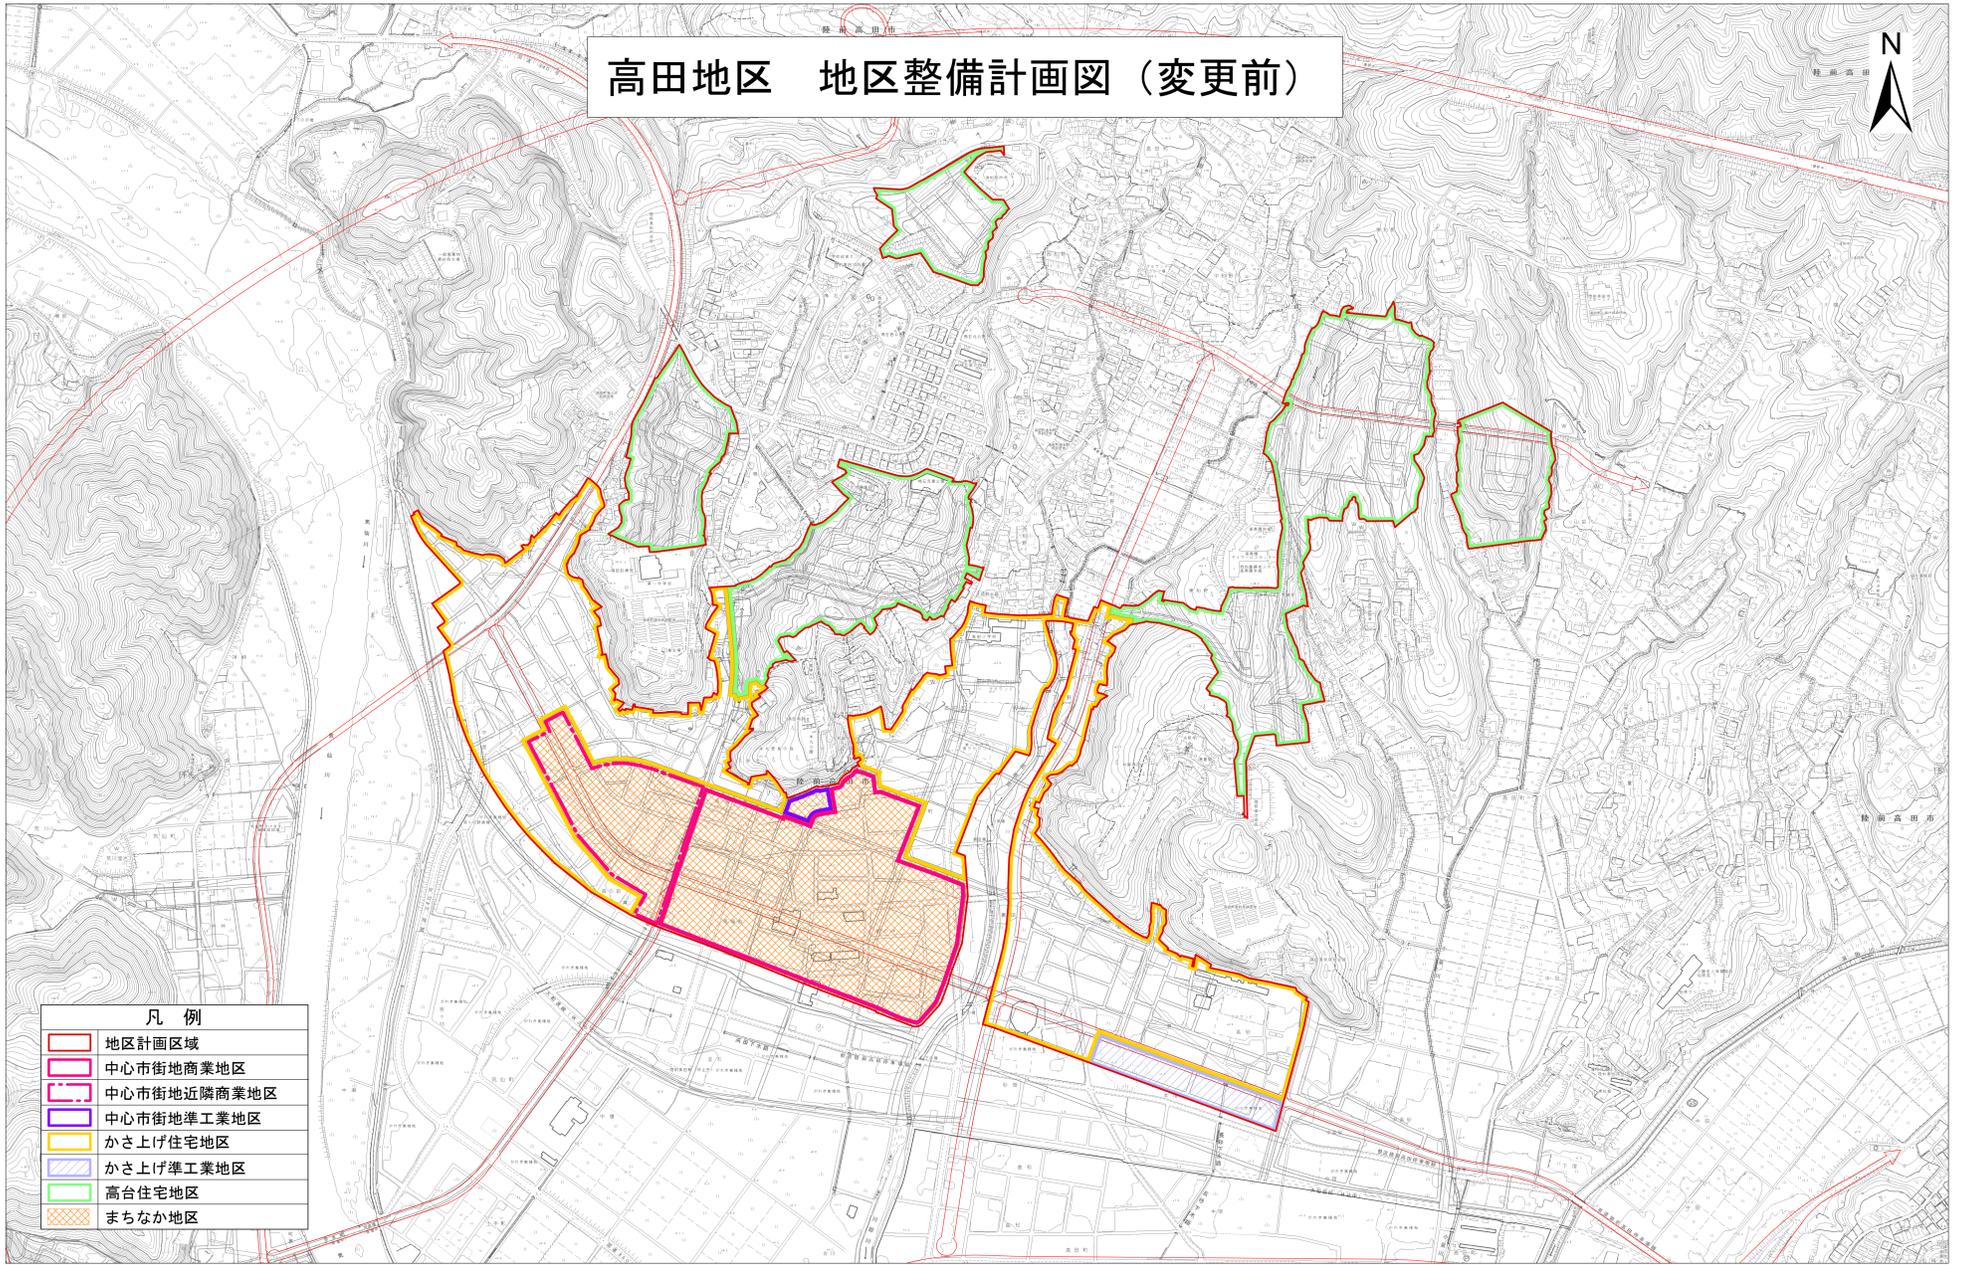

凡例

	地区計画区域
	中心市街地商業地区
	中心市街地近隣商業地区
	中心市街地準工業地区
	かさ上げ住宅地区
	かさ上げ準工業地区
	高台住宅地区
	まちなか地区

高田地区 地区整備計画図（変更後）

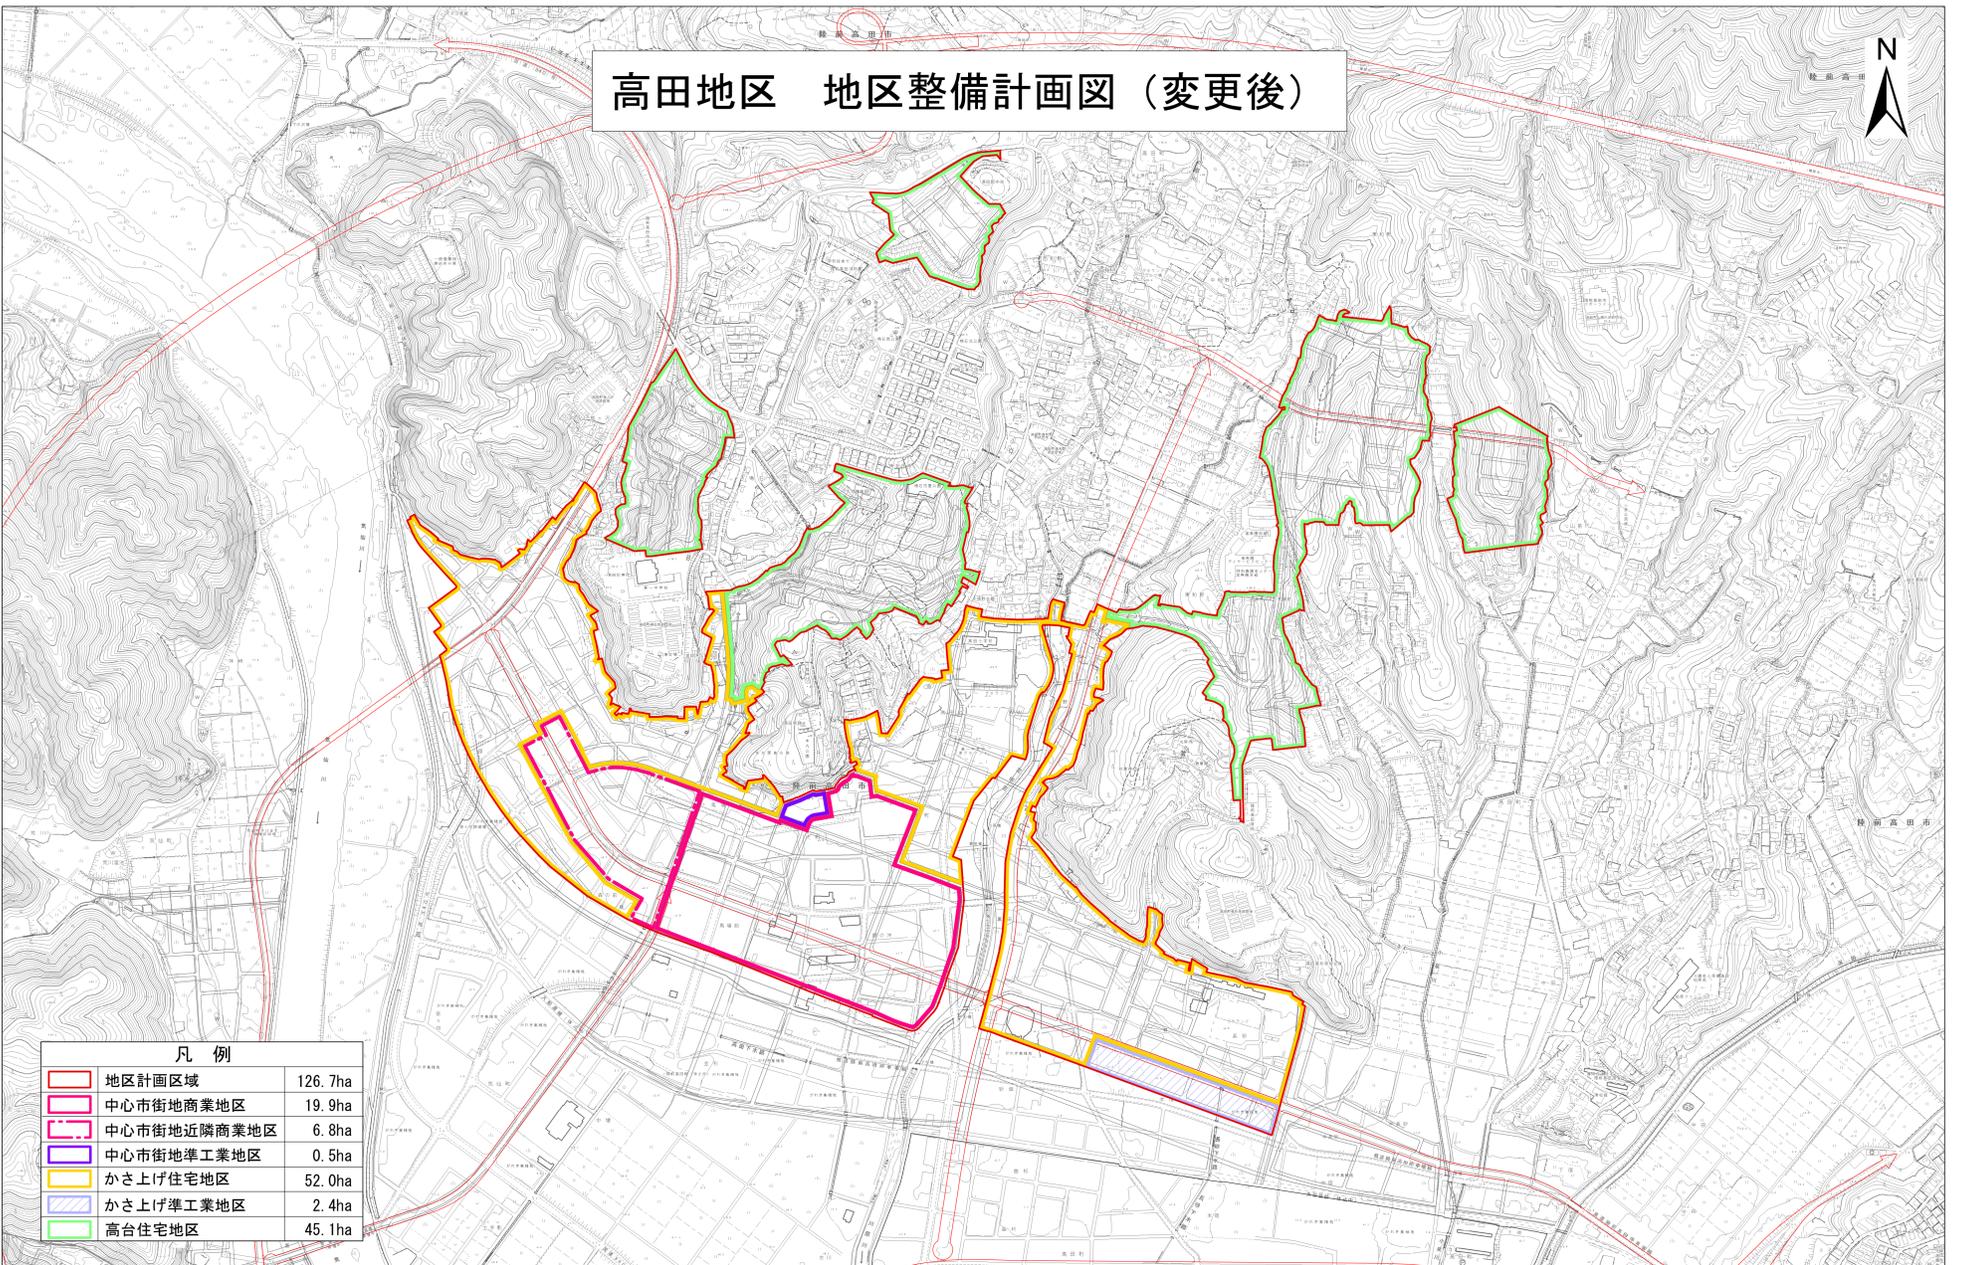

凡例

	地区計画区域	126.7ha
	中心市街地商業地区	19.9ha
	中心市街地近隣商業地区	6.8ha
	中心市街地準工業地区	0.5ha
	かさ上げ住宅地区	52.0ha
	かさ上げ準工業地区	2.4ha
	高台住宅地区	45.1ha