
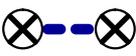



凡 例	
	供用開始になる道路
	供用している道路
	通行止めになる道路

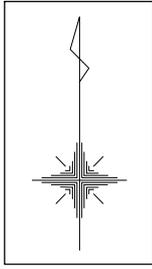

供用開始
平成30年12月18日
午前10時頃

通行止
平成30年12月18日
午前10時頃

供用開始
平成30年12月23日
午前10時頃

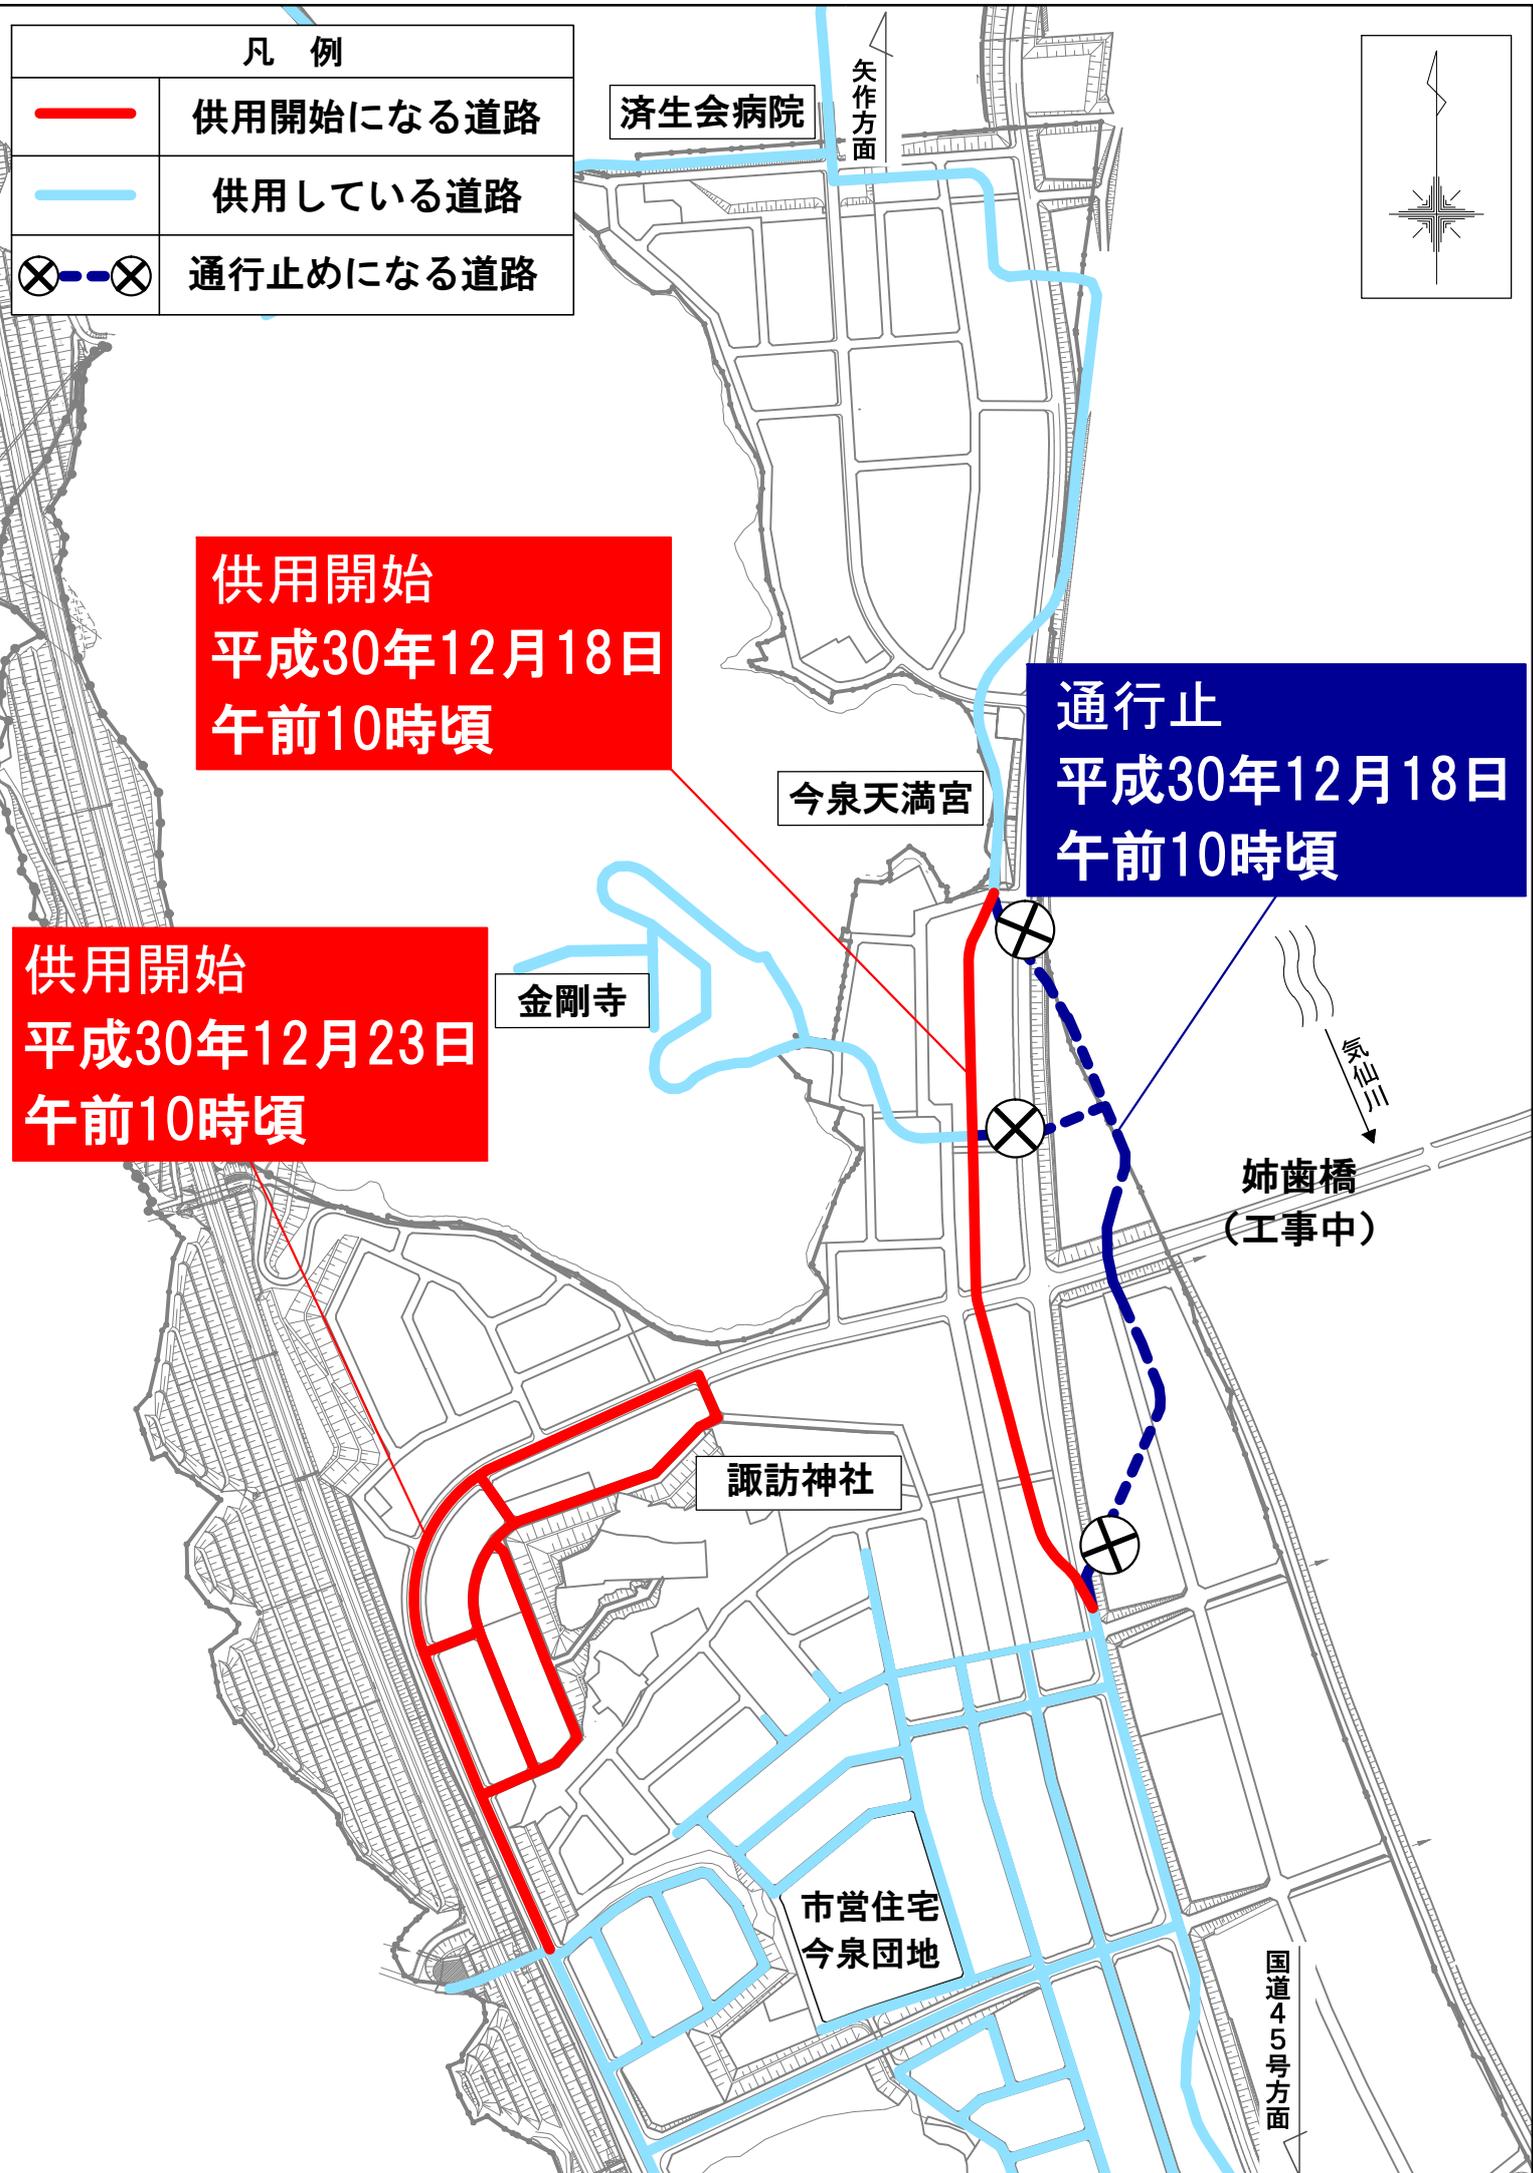

済生会病院

矢作方面

今泉天満宮

金剛寺

諏訪神社

市営住宅
今泉団地

気仙川

姉齒橋
(工事中)

国道45号方面