


陸前高田都市計画 今泉地区被災市街地復興土地区画整理事業 計画図

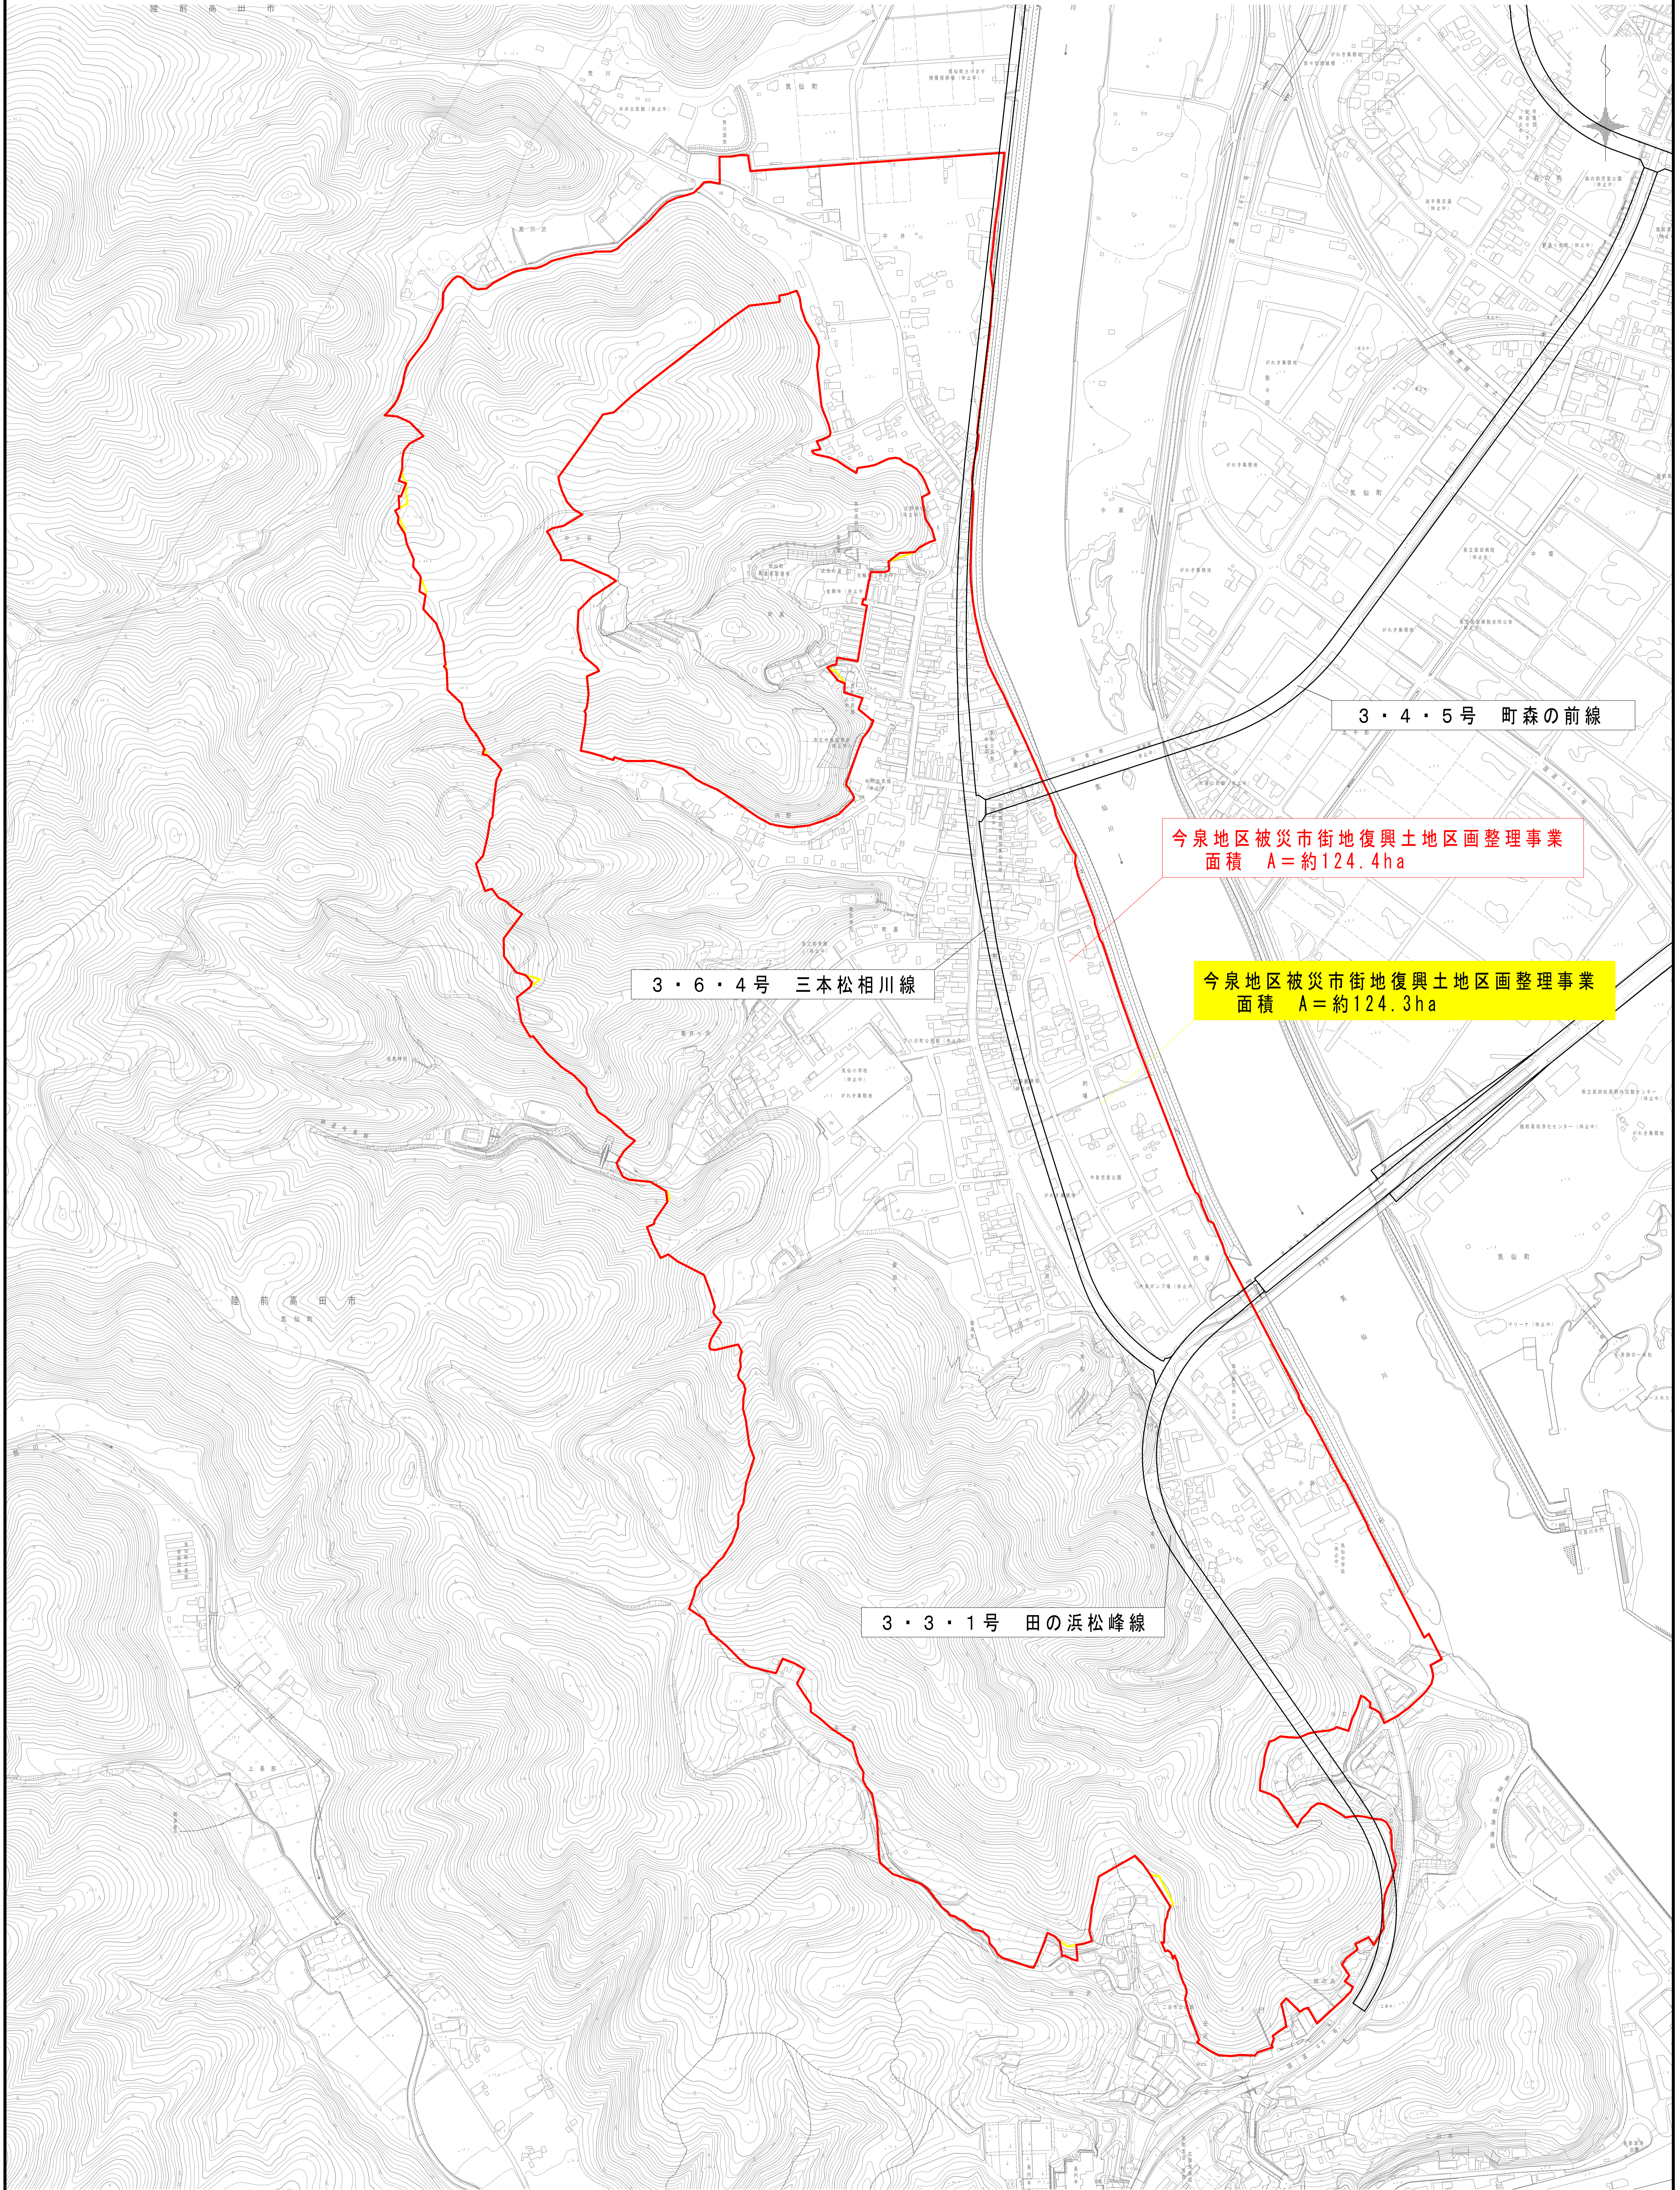

凡 例	
	施行地区区域界 (変更後)
	施行地区区域界 (変更前)

