
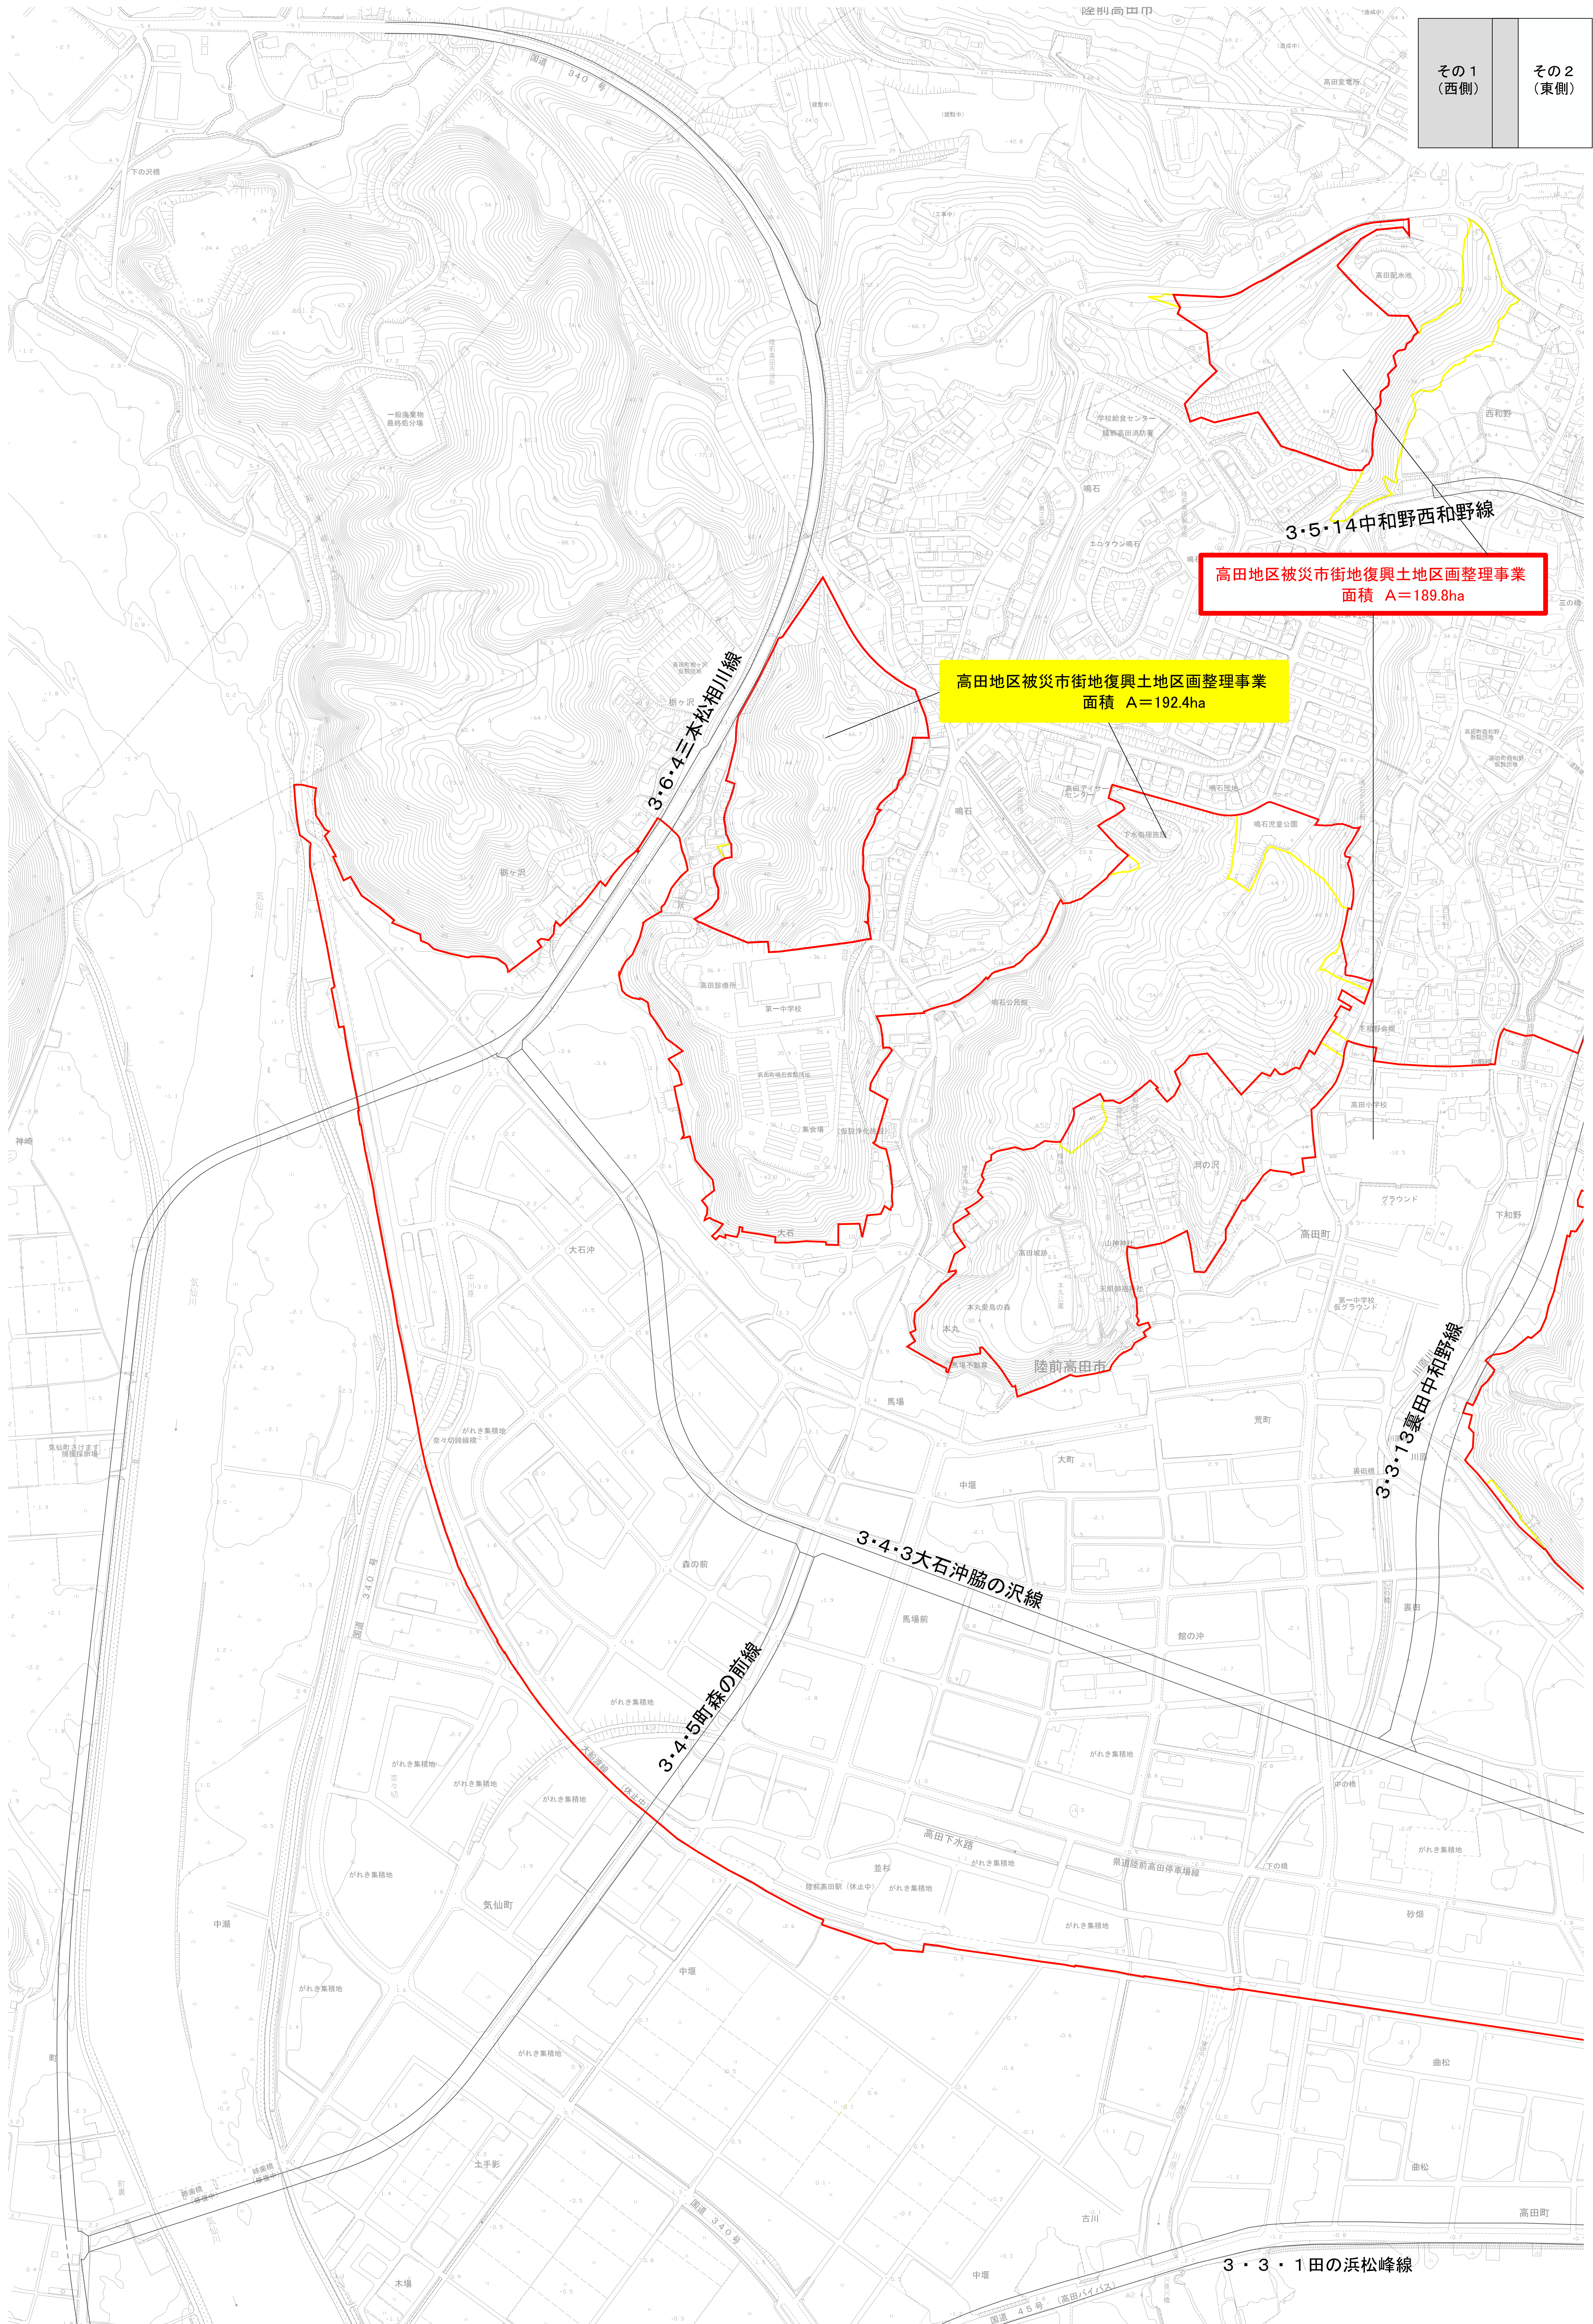


陸前高田都市計画 高田地区被災市街地復興土地区画整理事業 計画図(その1:西側)


その1
(西側)

その2
(東側)

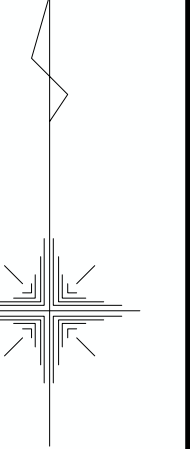


凡 例	
	施行地区区域界(変更後)
	施行地区区域界(変更前)


縮尺 1 : 2,500

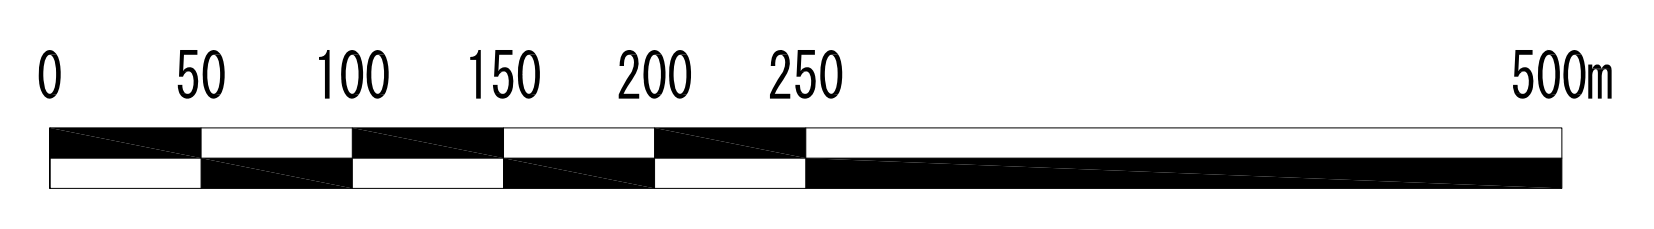

陸前高田都市計画 高田地区被災市街地復興土地区画整理事業 計画図(その2:東側)

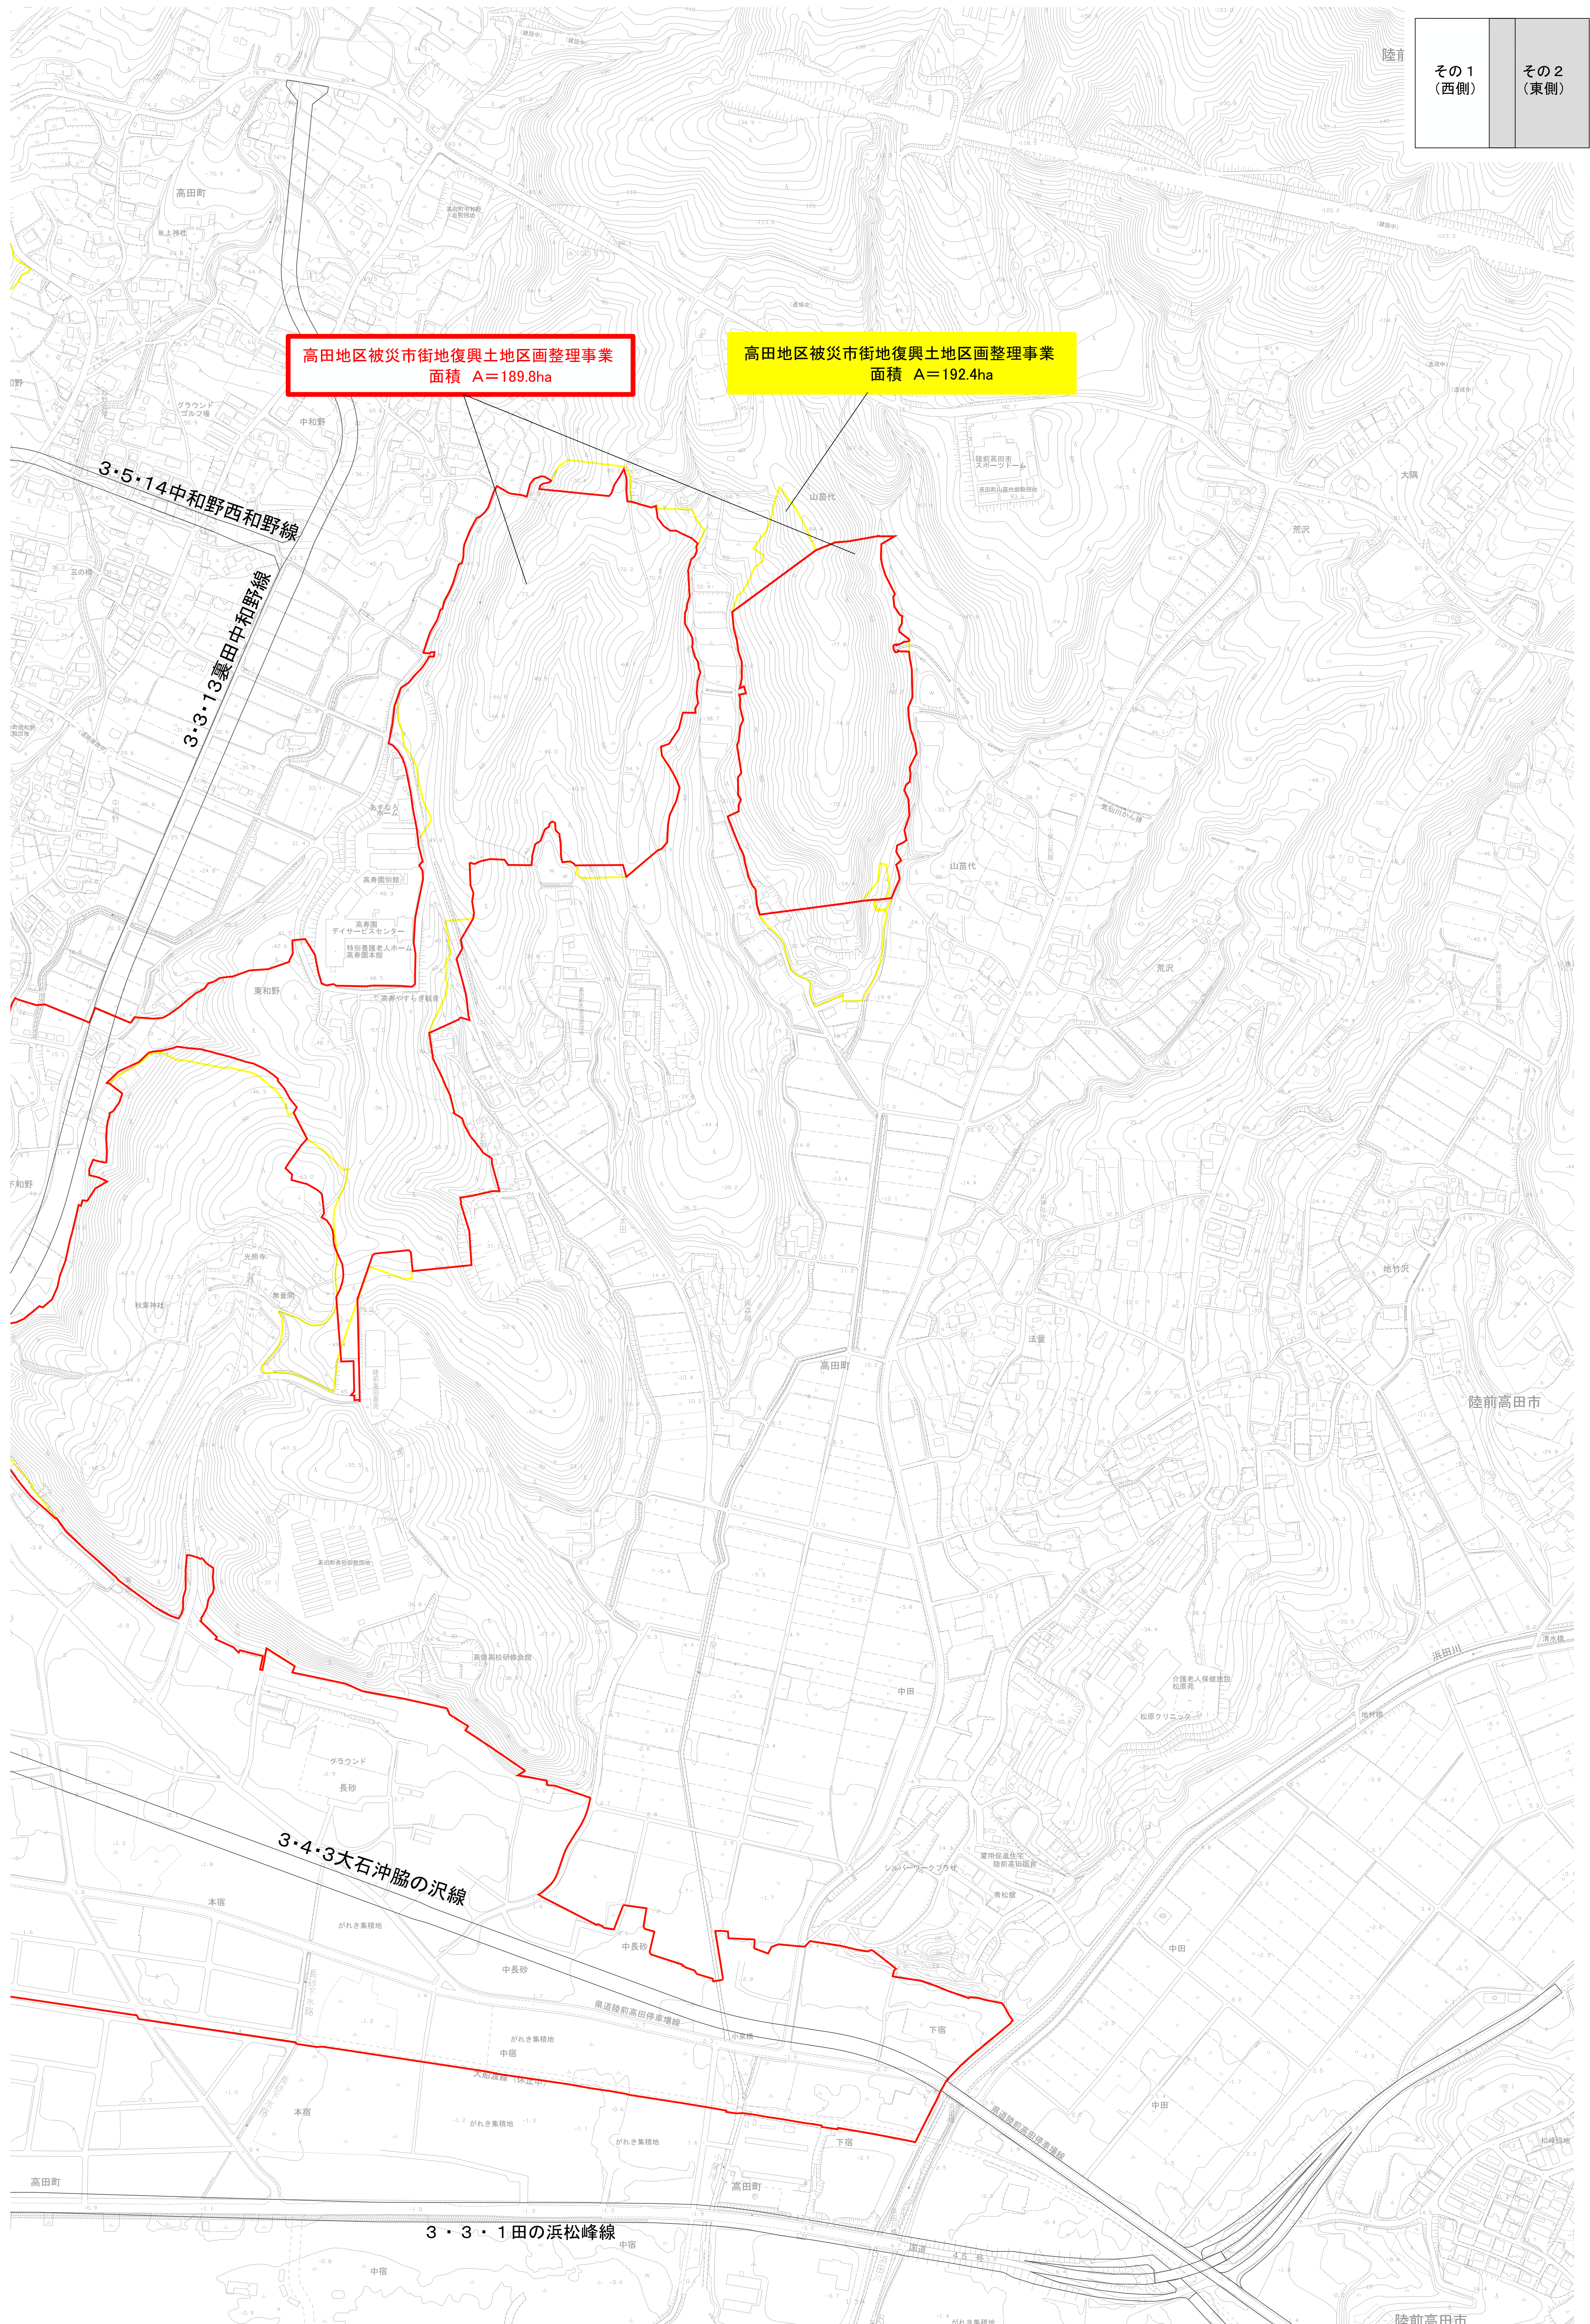

その1 (西側)	その2 (東側)
-------------	-------------

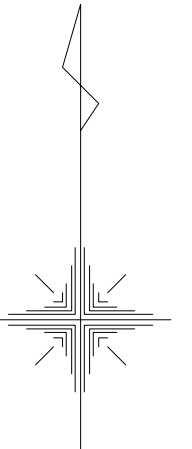

高田地区被災市街地復興土地区画整理事業
面積 A=189.8ha

高田地区被災市街地復興土地区画整理事業
面積 A=192.4ha

凡 例	
	施行地区区域界(変更後)
	施行地区区域界(変更前)

縮尺 1 : 2,500

