


陸前高田都市計画 今泉地区被災市街地復興土地区画整理事業 計画図

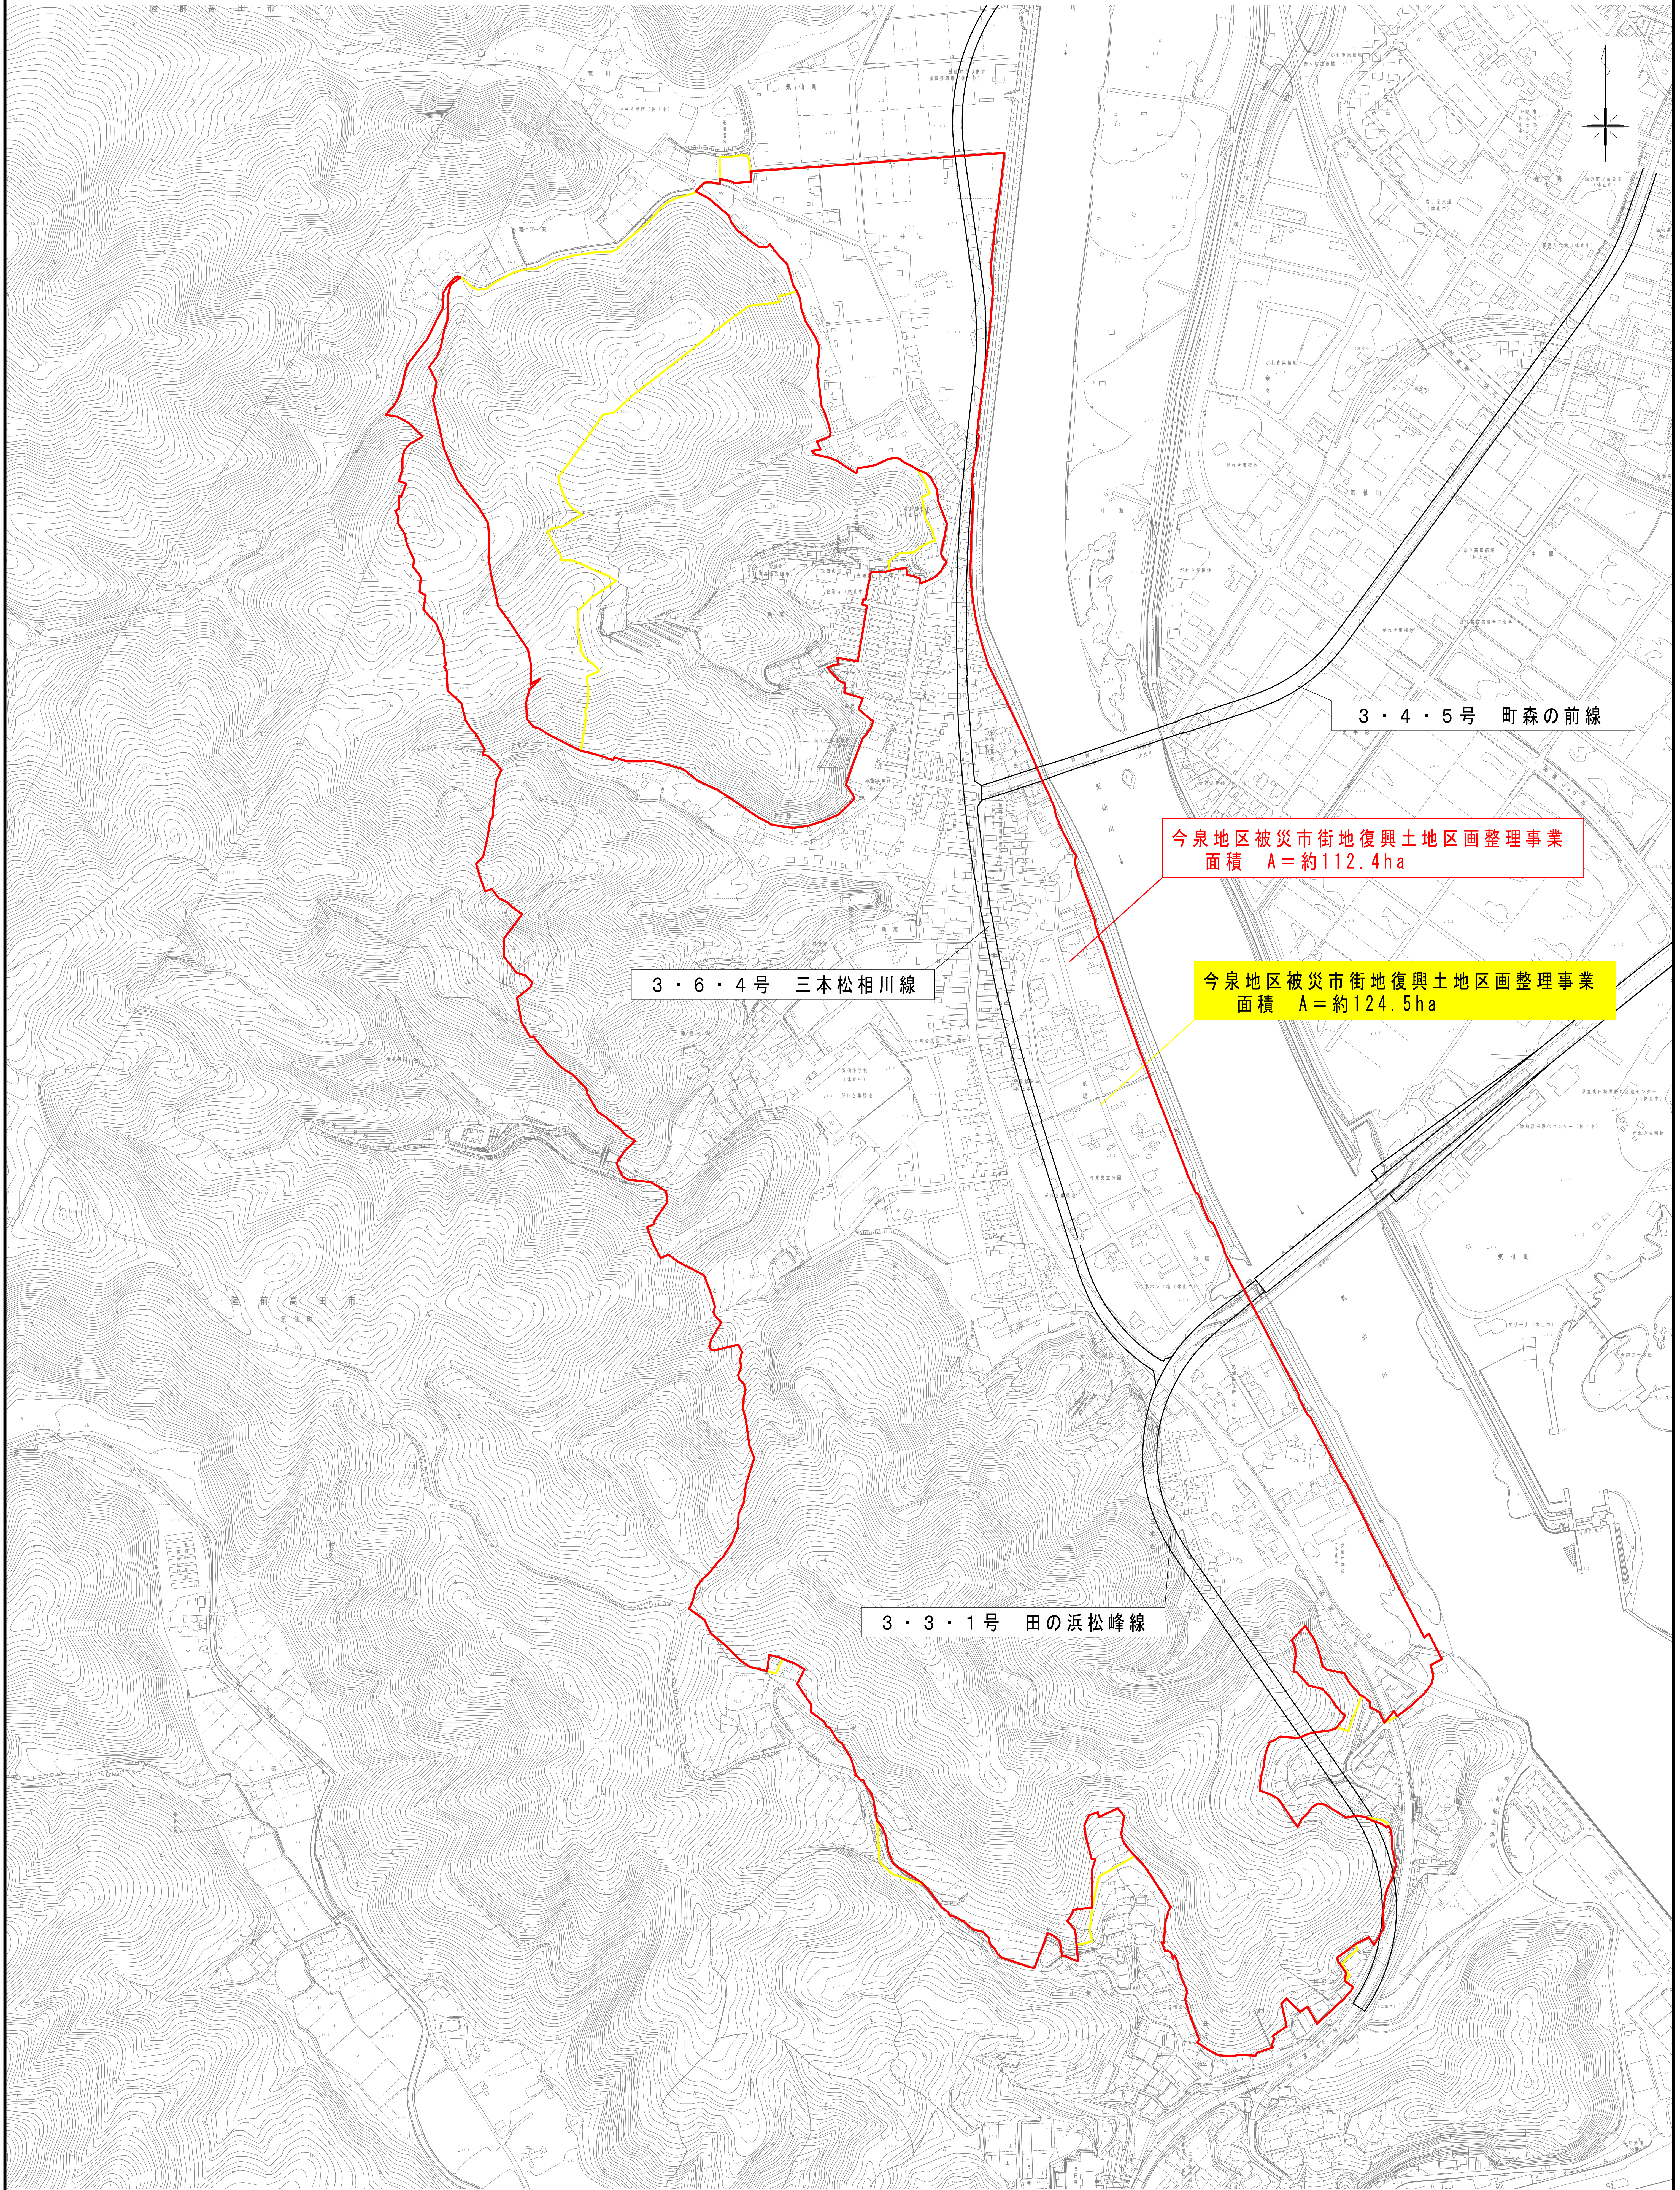

3・4・5号 町森の前線

今泉地区被災市街地復興土地区画整理事業  
面積 A=約112.4ha

3・6・4号 三本松相川線

今泉地区被災市街地復興土地区画整理事業  
面積 A=約124.5ha

3・3・1号 田の浜松峰線

凡	例
	施行地区区域界 (変更前)
	施行地区区域界 (変更後)

縮尺 1:2,500

