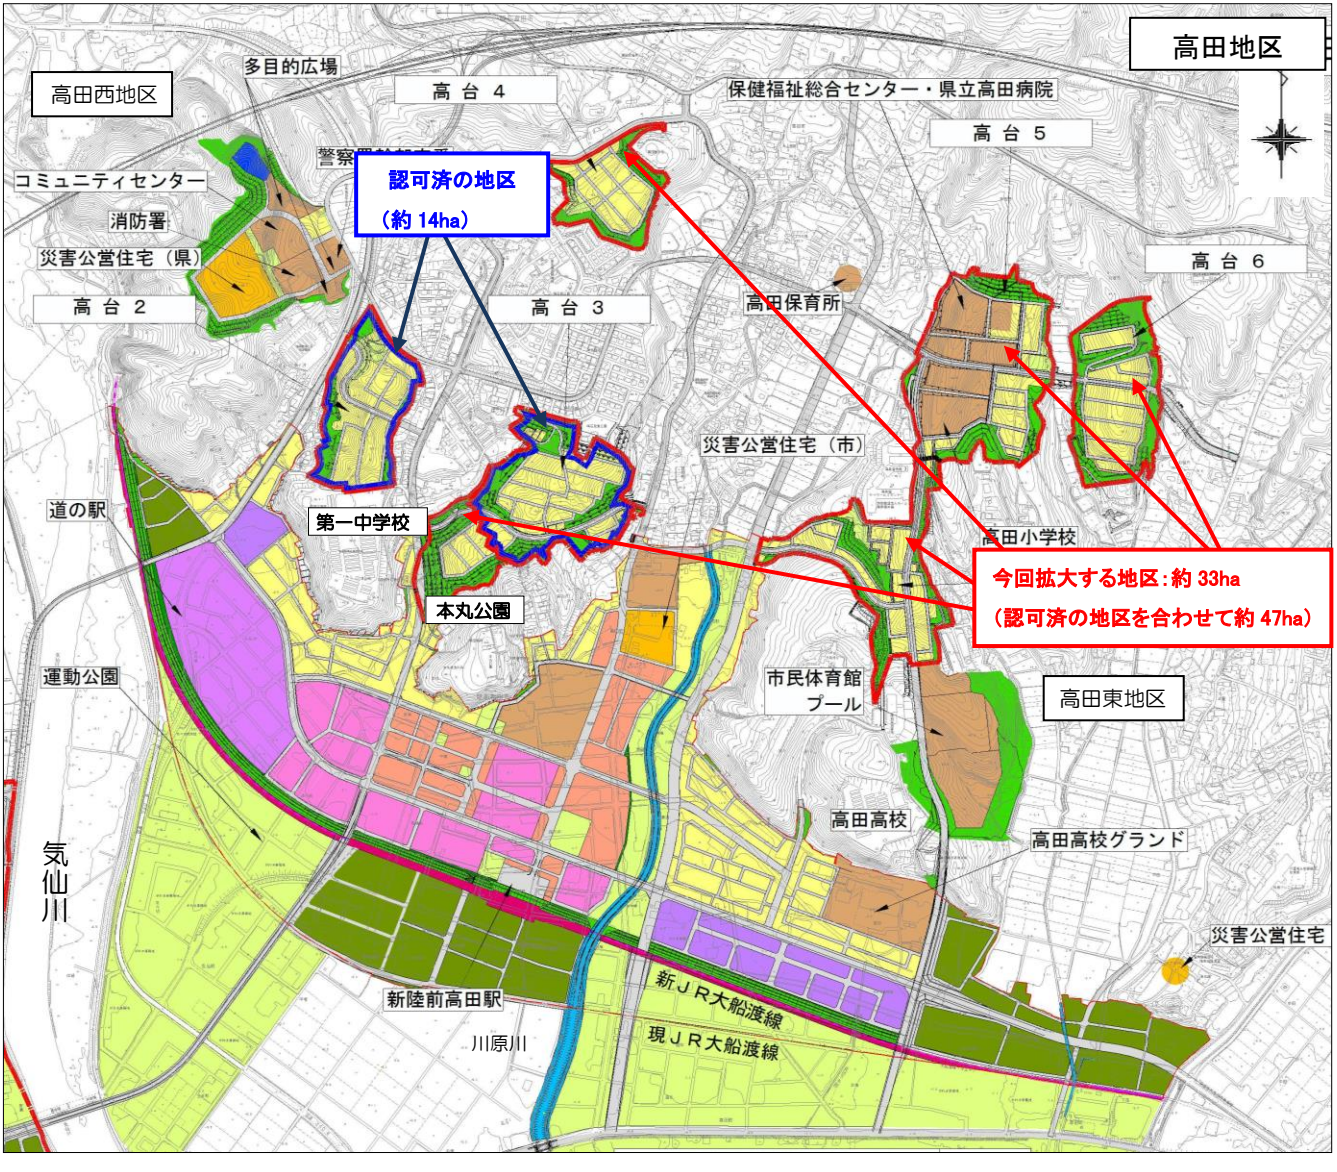
高田地区
高田西地区
多目的広場
高 台 4
保健福祉総合センター・県立高田病院
高 台 5
コミュニティセンター
消防署
災害公営住宅（県）
認可済の地区
（約 14ha）
高 台 2
高 台 3
高田保育所
高 台 6
災害公営住宅（市）
道の駅
第一中学校
高田小学校
本丸公園
今回拡大する地区：約 33ha
（認可済の地区を合わせて約 47ha）
運動公園
市民体育館
プール
高田東地区
高田高校
高田高校グランド
気仙川
災害公営住宅
新陸前高田駅
新ＪＲ大船渡線
現ＪＲ大船渡線
川原川