

2 都市計画変更の今後のスケジュール

①住民説明会

- ・日時 平成26年10月17日(金) 午後7時から
平成26年10月18日(土) 午前10時から
- ・場所 陸前高田市役所4号棟第6会議室
- ※ 都市計画法第16条の規定により、住民の皆さんの意見を伺うために開催します。
- ※ 両日とも、説明の内容は同一です。

②都市計画変更の案の縦覧

- ・縦覧期間 平成26年10月21日(火)～11月4日(火) (土曜・日曜及び祝日を除く)
- ・縦覧時間 午前8時30分から午後5時15分まで
- ・縦覧場所

◎国道340号、高田南幹線…岩手県庁(県土整備部都市計画課)
大船渡地区合同庁舎(沿岸広域振興局土木部大船渡土木センター)
陸前高田市役所

◎今泉高田連絡線
◎今泉地区被災市街地復興土地区画整理事業
◎陸前高田地区被災市街地復興推進地域 } …陸前高田市役所

③意見書の提出

- ・意見書の提出期間 平成26年10月21日(火)～11月4日(火)
- ※意見がある住民の皆さん、利害関係をお持ちの方は、意見書を提出できます。
- 【意見書の提出先】

◎国道340号、高田南幹線…岩手県県土整備部都市計画課

◎今泉高田連絡線
◎今泉地区被災市街地復興土地区画整理事業
◎陸前高田地区被災市街地復興推進地域 } …陸前高田市役所都市計画課

④岩手県都市計画審議会 平成26年12月中旬

⑤陸前高田市都市計画審議会 平成26年12月中旬

⑥都市計画変更決定 平成27年1月中旬

※日程は、岩手県と調整中のため、変更になる場合があります。



今回計画を変更する栃ヶ沢地区

詳しくは、都市計画課計画係(内線302)まで。

復興News 陸前高田

＜第18号＞
平成26年10月発行
陸前高田市復興対策局

ニュース① 都市計画道路等の変更案についてのお知らせ 《10月17、18日に住民説明会を開催します》


1 都市計画の変更

市は、高田・今泉地区土地区画整理事業等により復興まちづくりを進めてきているところですが、土地利用計画の見直しなどにより、都市計画道路の線形、被災市街地復興土地区画整理事業、被災市街地復興推進地域の変更を行うこととしています。

変更をする都市計画は、次のとおりです。


- (1) 3・4・3号大石沖脇の沢線(高田南幹線)……県決定
- (2) 3・4・5号町森の前線(今泉高田連絡線)……市決定
- (3) 3・6・4号三本松相川線(国道340号)……県決定
- (4) 今泉地区被災市街地復興土地区画整理事業……市決定
- (5) 陸前高田地区被災市街地復興推進地域……市決定

＜図1＞ ※ 総括図

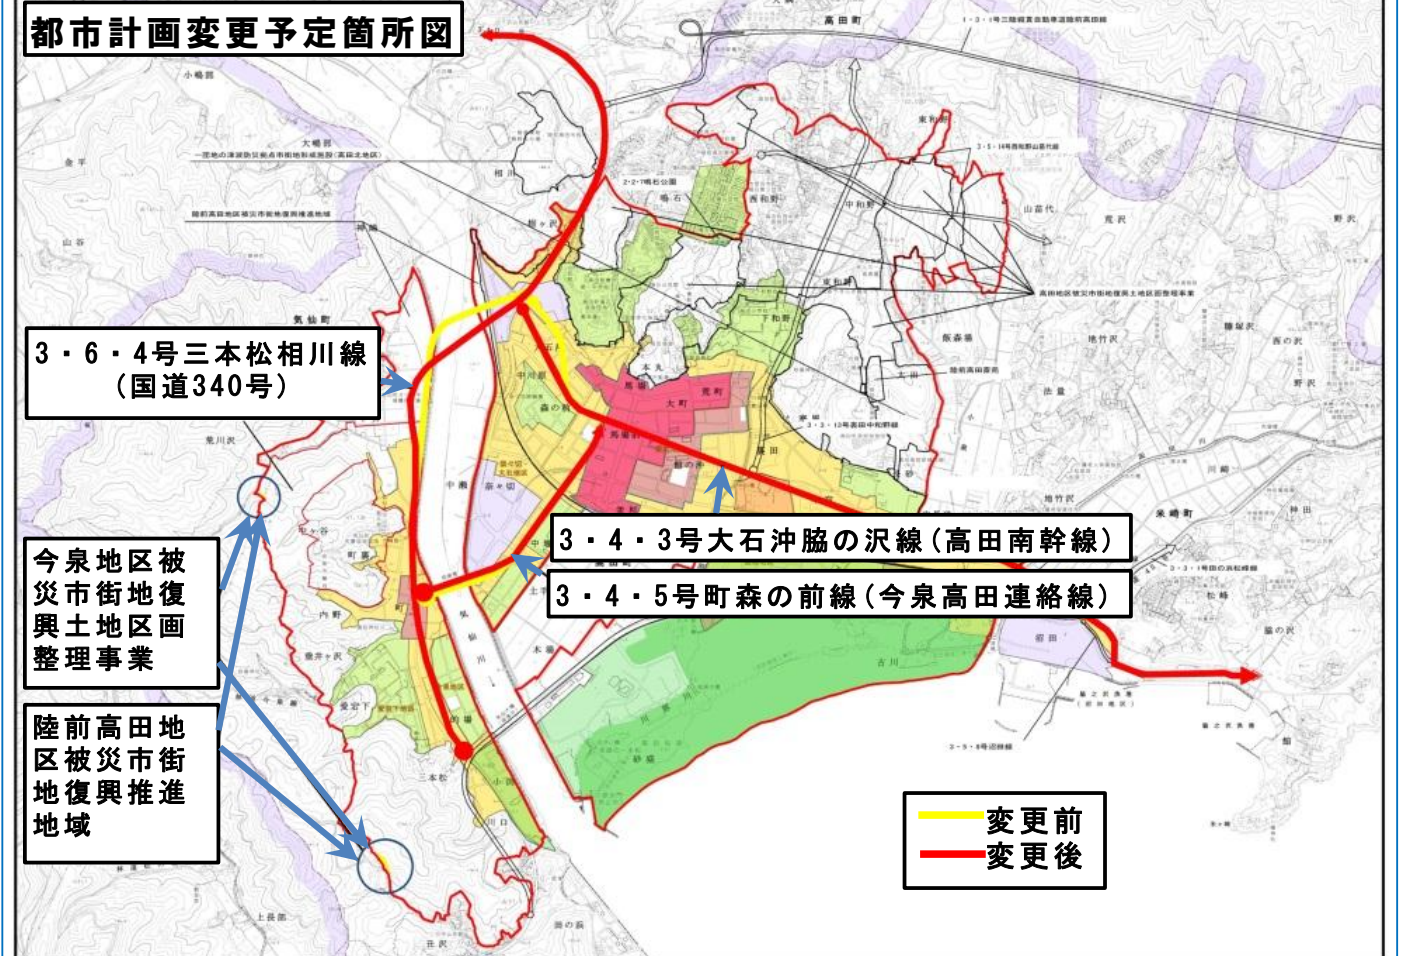


※それぞれの変更箇所について、拡大図を2～3ページに掲載しています。

◀図2▶ ※ 国道340号と高田南幹線、同線と今泉高田連絡線の交差点付近

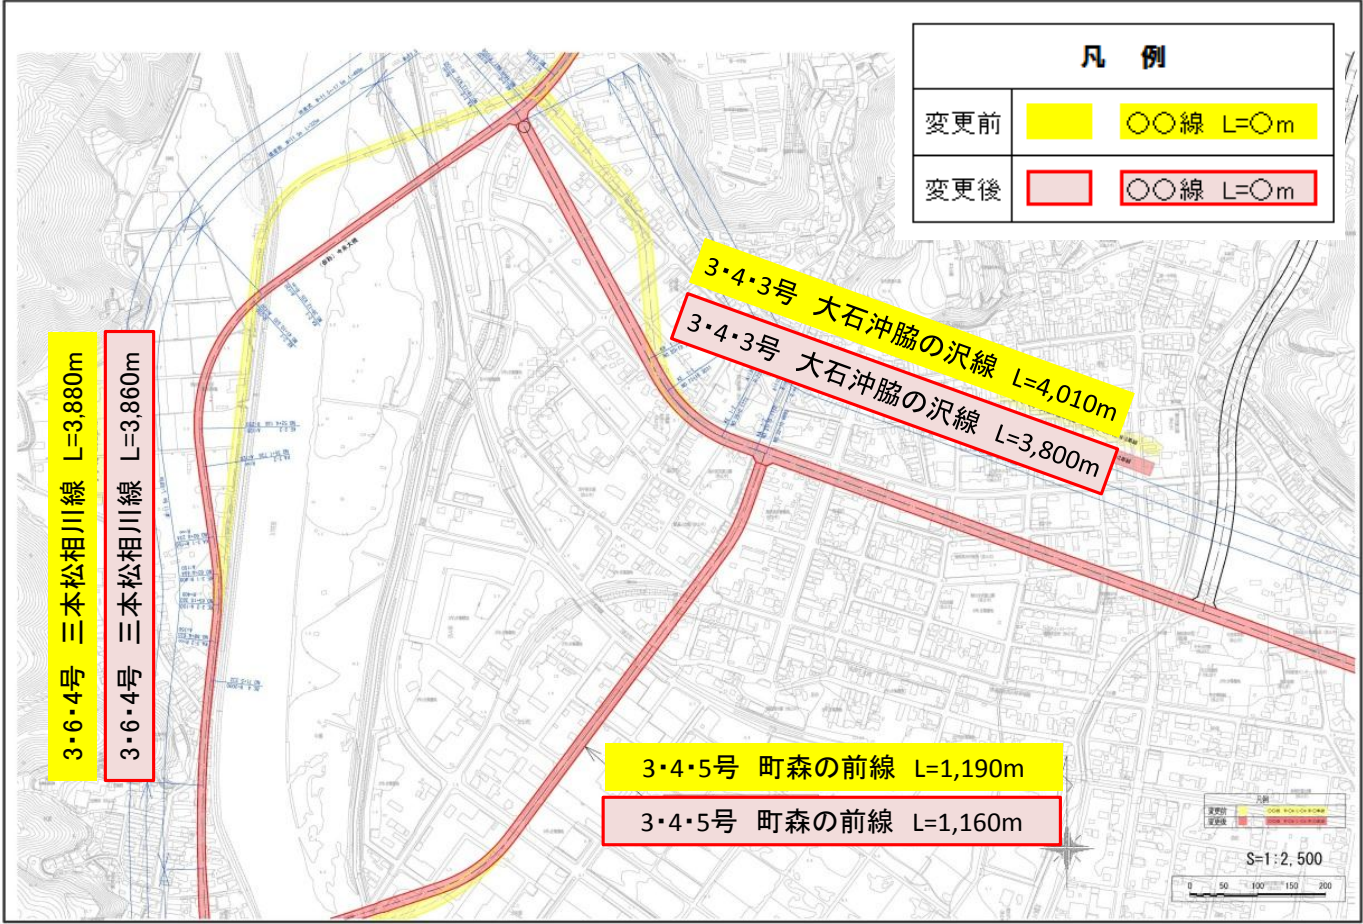

◀図3▶ ※ 国道340号と今泉高田連絡線の交差点付近

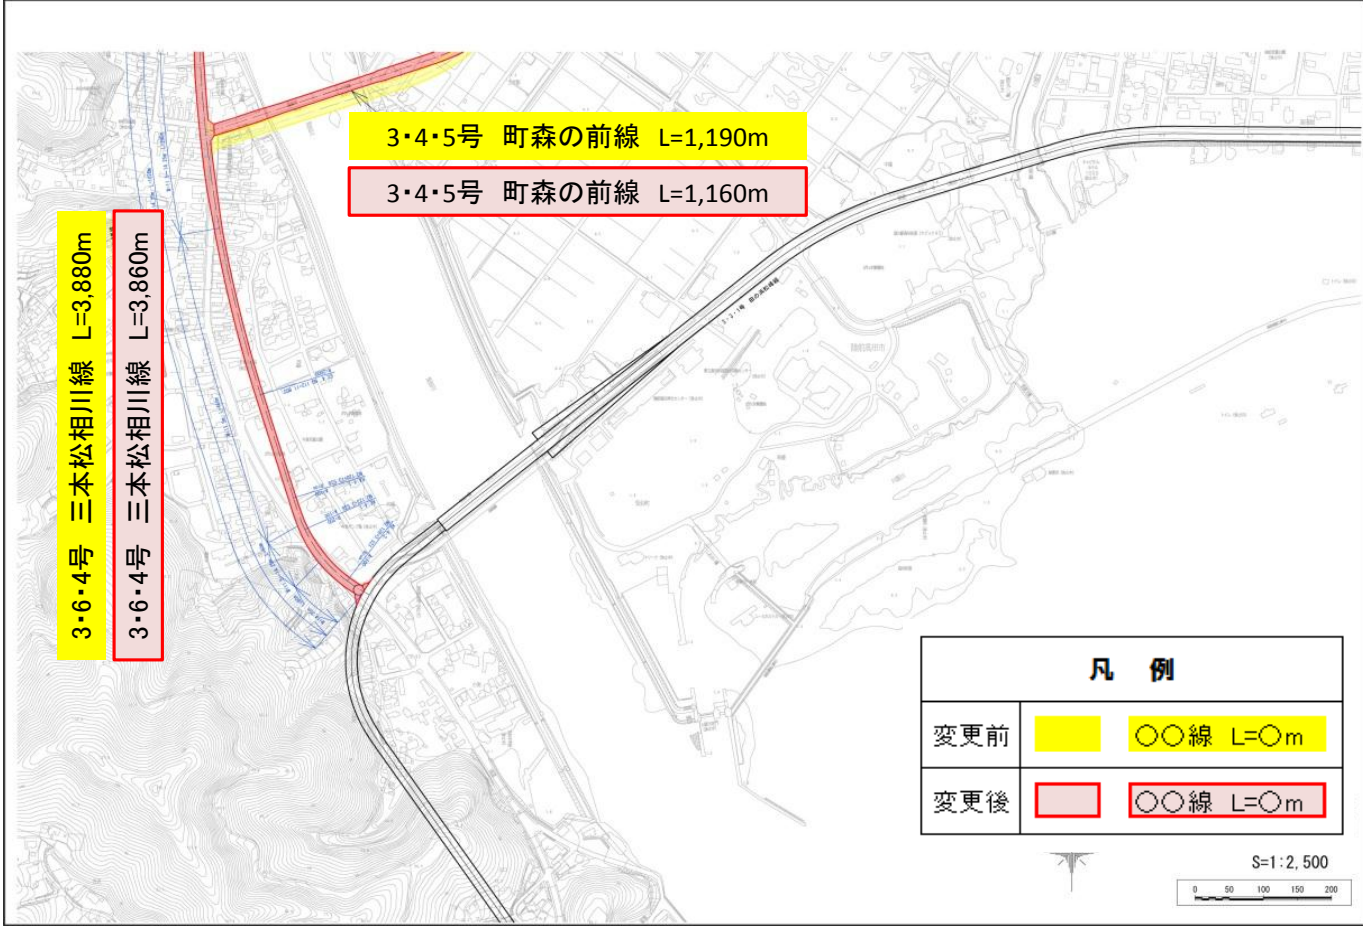

◀図4▶ ※ 被災市街地復興推進地域、被災市街地復興土地区画整理事業区域

