X−NF 66−2

陸前高田市都市計画　図　1

用途地域（今泉地区）計画図

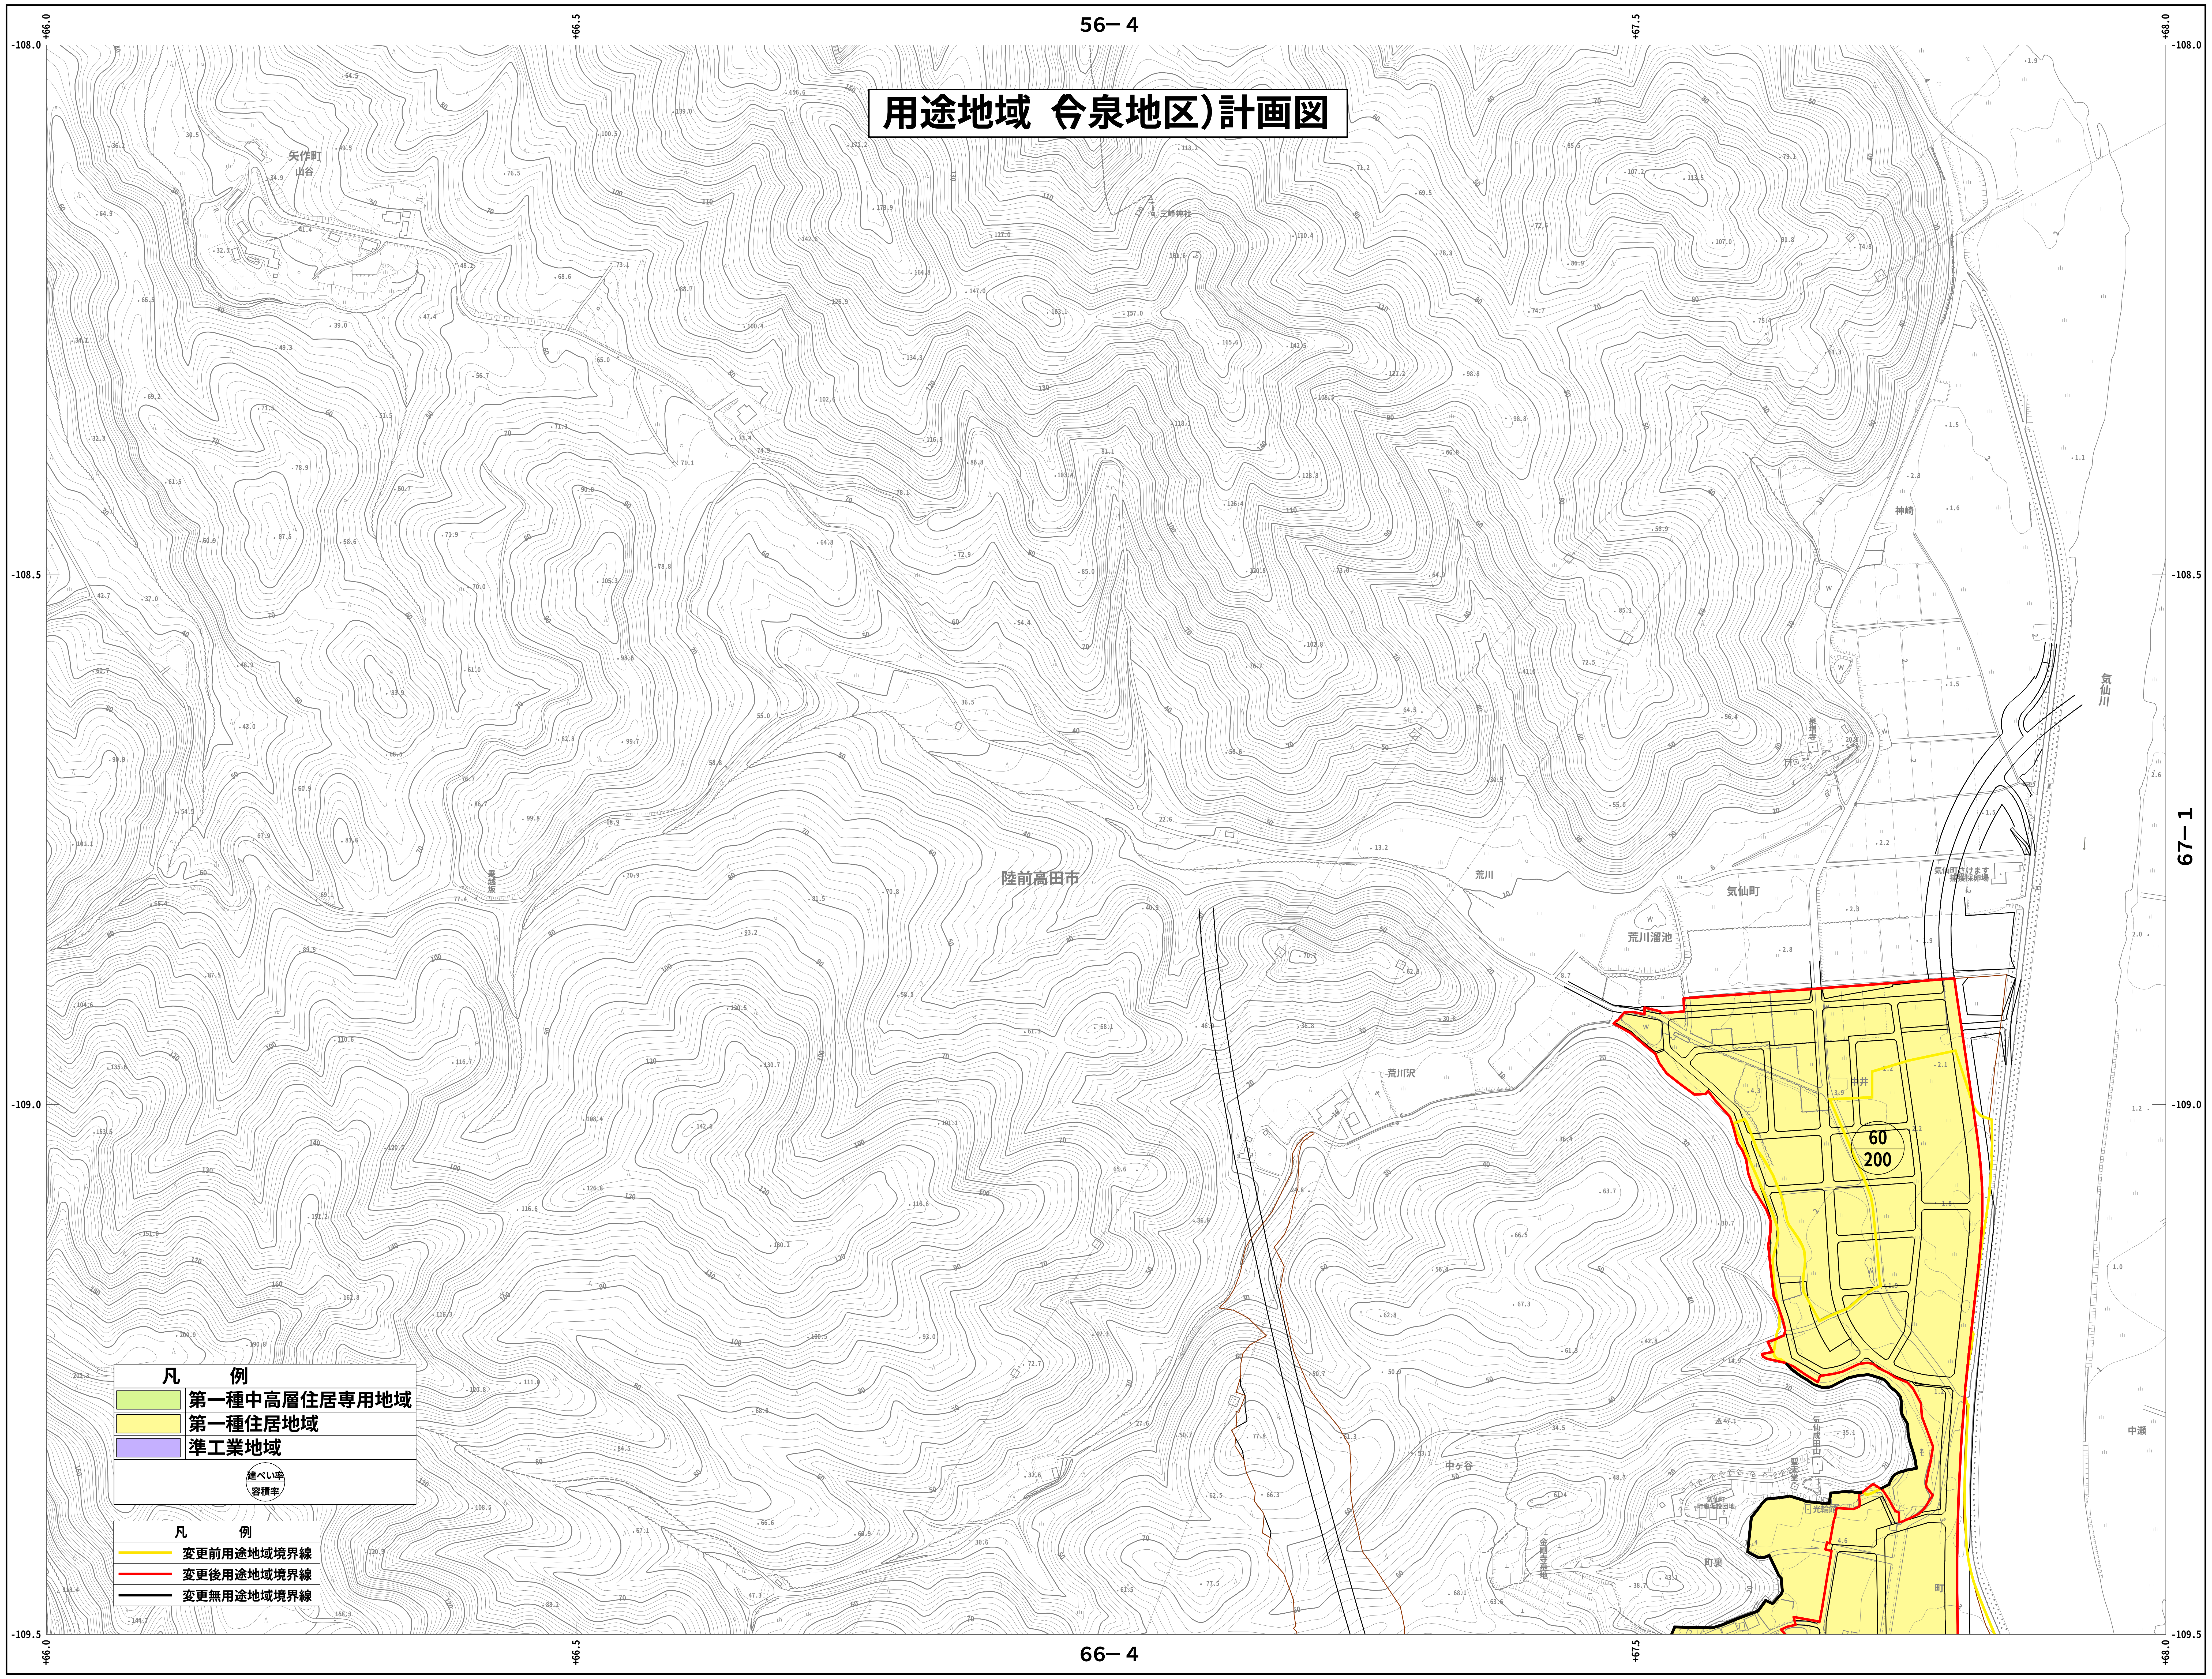
56− 4
66− 4
67− 1
+66.0
+66.5
+67.5
+68.0
-108.0
-108.5
-109.0
-109.5
矢作町
山谷
三峰神社
陸前高田市
荒川
荒川溜池
荒川沢
気仙町
神崎
気仙川
中ケ谷
町裏
中瀬
60
200

凡　例

🟩	第一種中高層住居専用地域
🟨	第一種住居地域
🟪	準工業地域

建ぺい率
容積率

凡　例

🟨	変更前用途地域境界線
🟥	変更後用途地域境界線
―	変更無用途地域境界線

国際航業株式会社調製

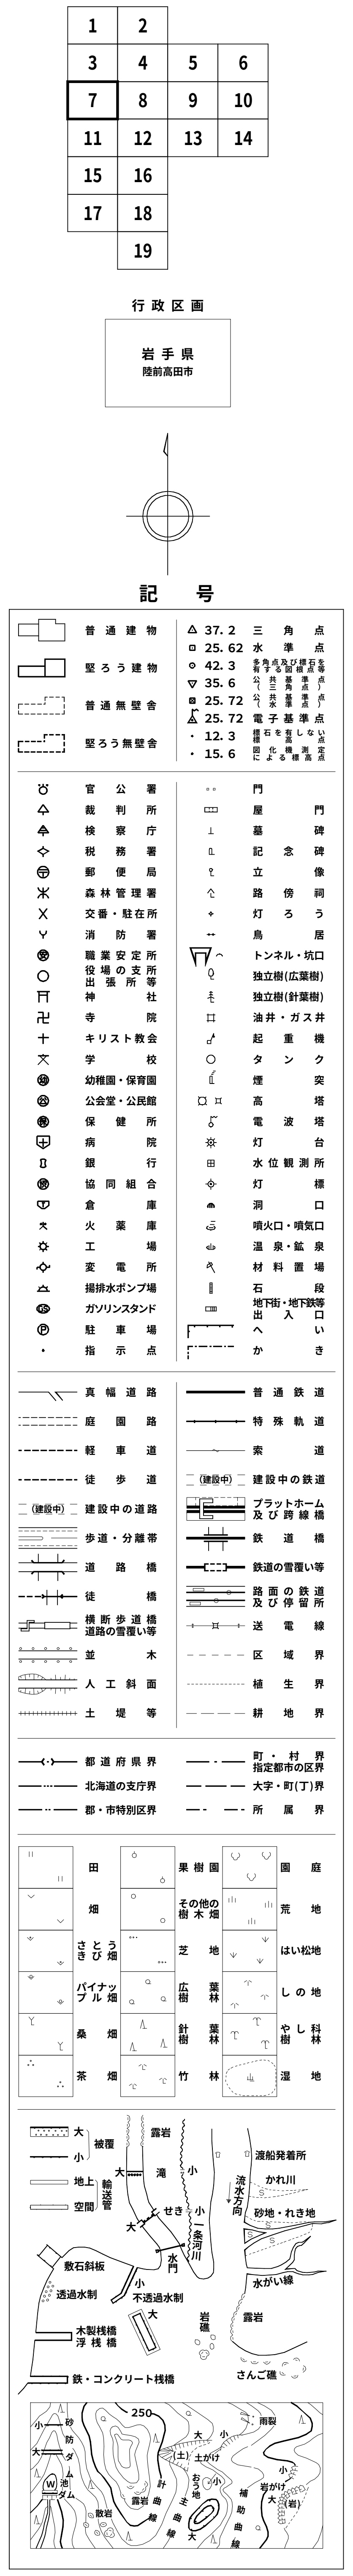
1
2
3
4
5
6
7
8
9
10
11
12
13
14
15
16
17
18
19
行政区画
岩手県
陸前高田市
記　号

陸前高田市

平成 24年 測 量

1：2,500

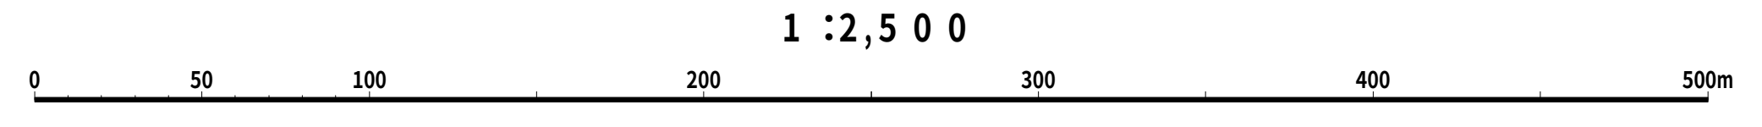
0
50
100
200
300
400
500m

「この地図の作成に当たっては、国土地理院長の承認を得て、
同院発行の災害復興計画基図を使用した。
（承認番号）　平２４　情使　第５号」

X−NF 66−2