X－ＮＦ ５７－ ４

陸前高田都市計画 用途地域 計画図　　図２

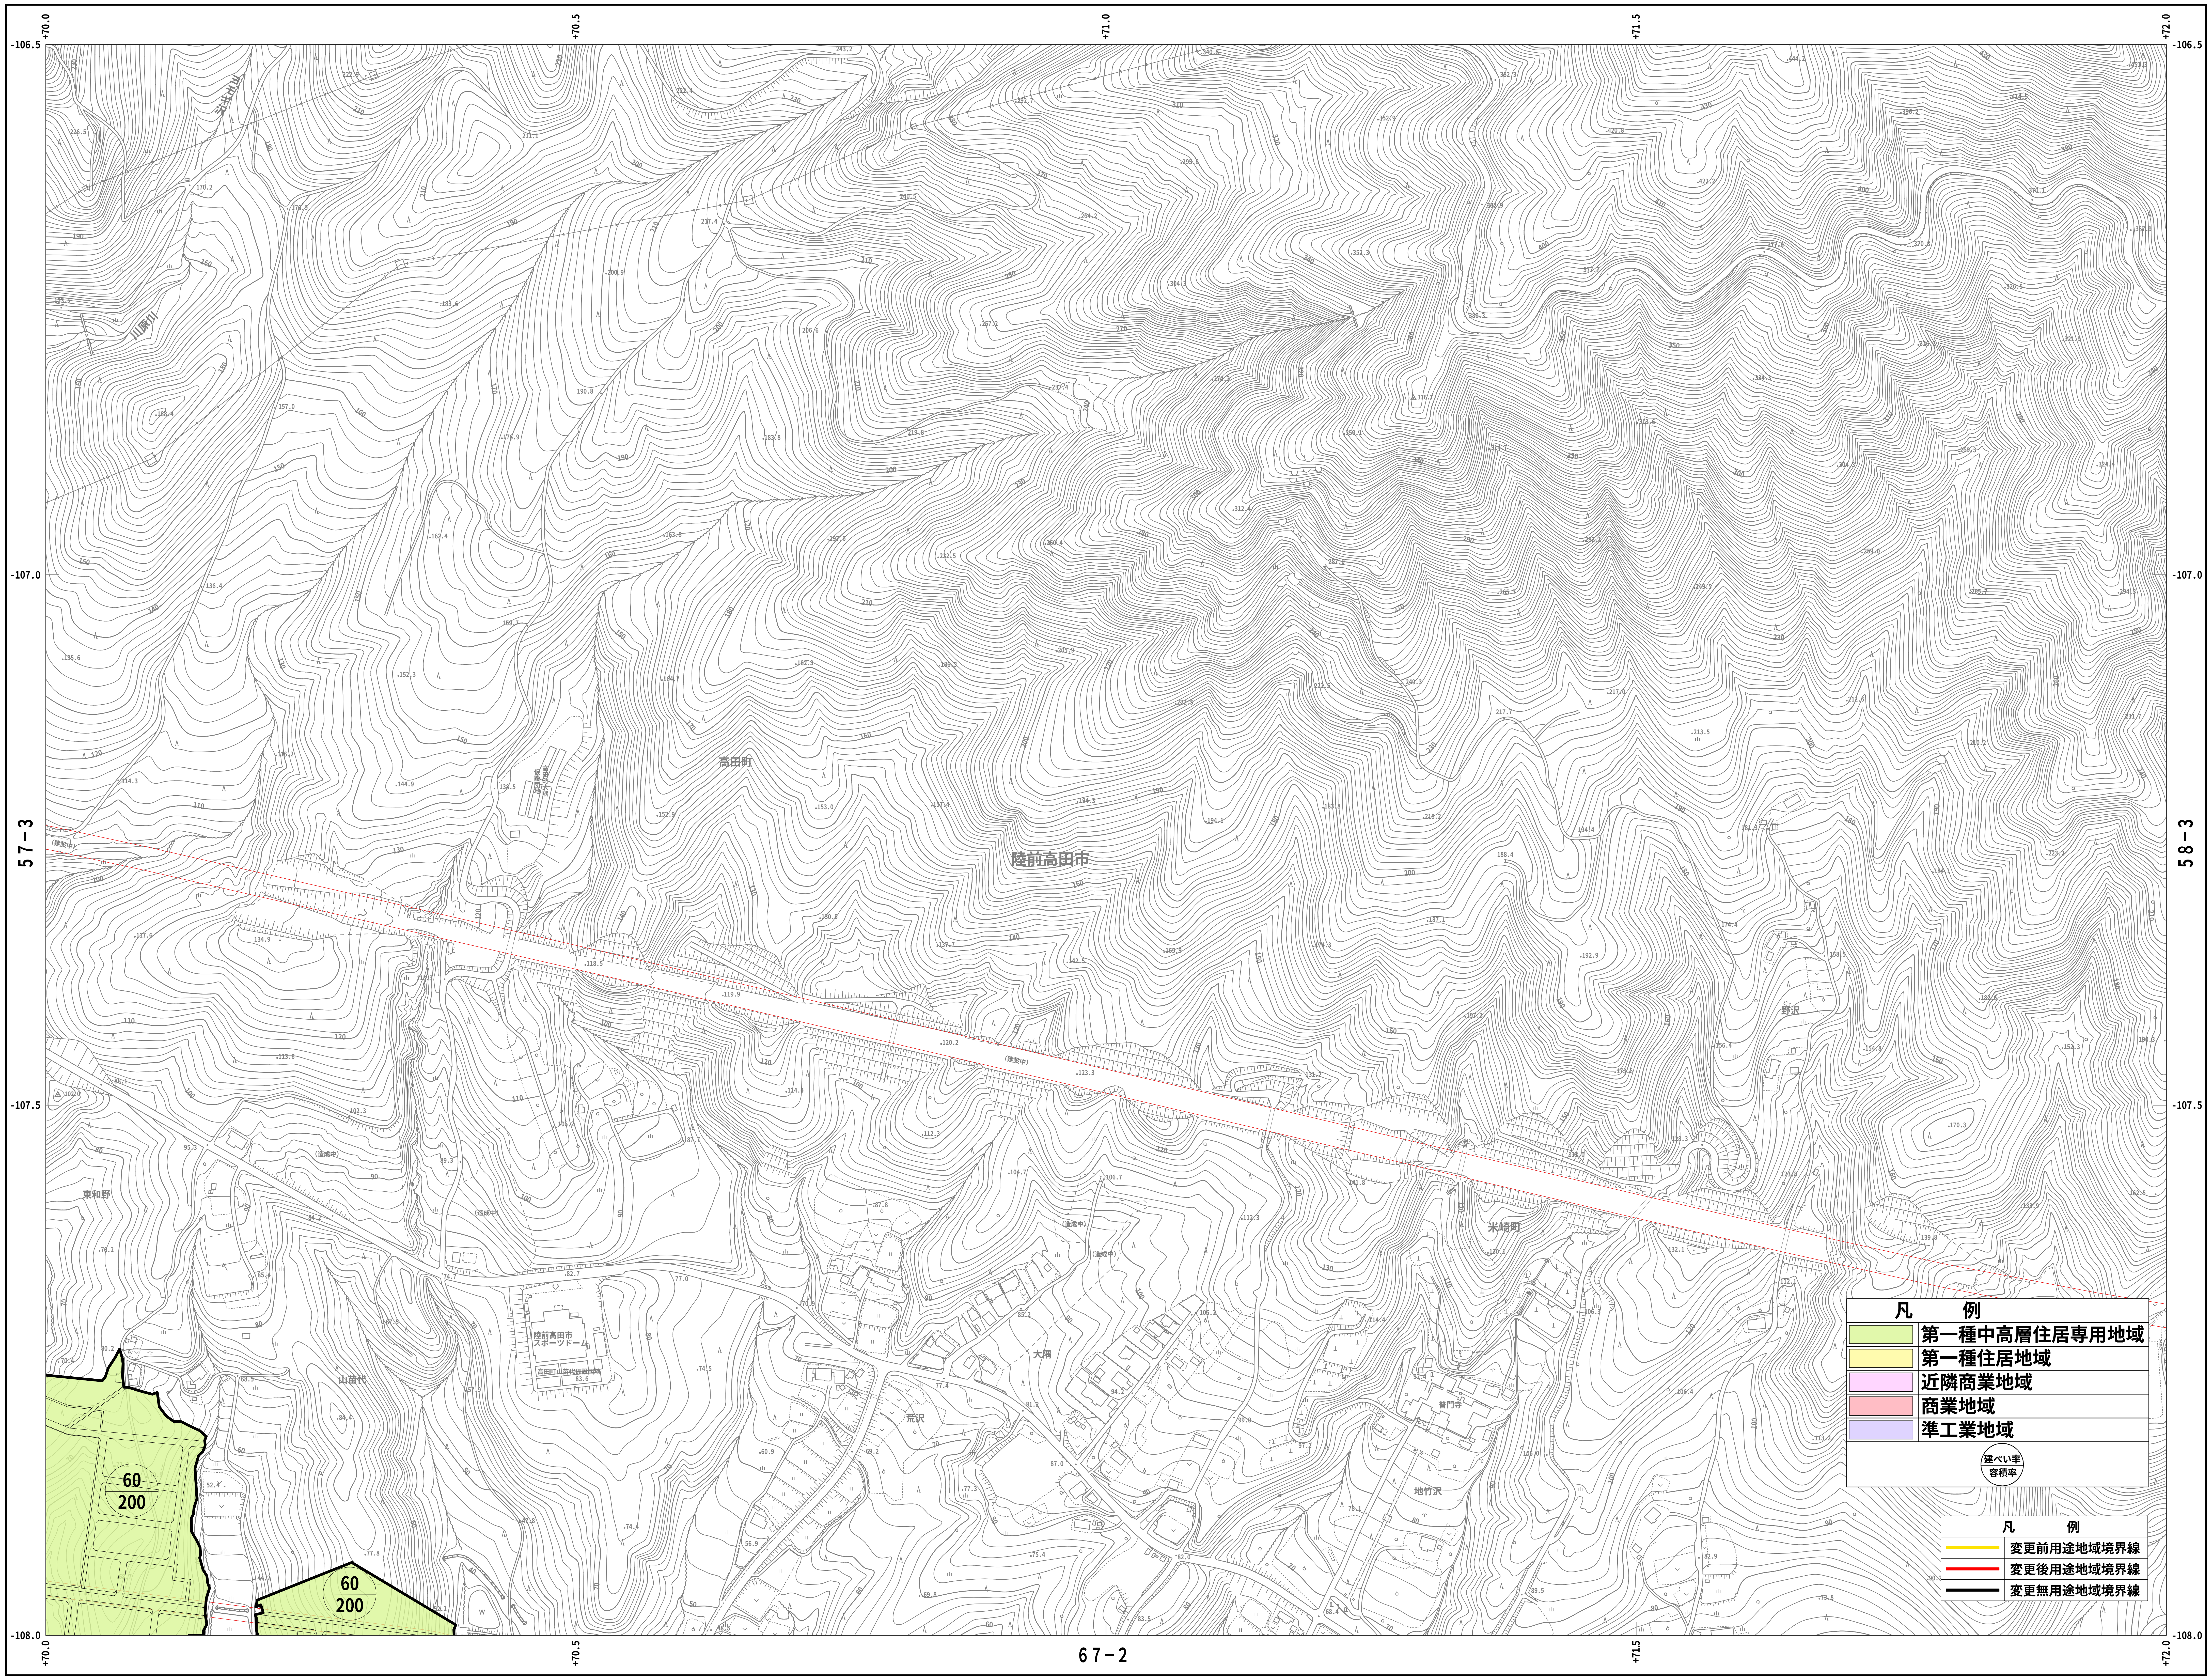
+70.0
+70.5
+71.0
+71.5
+72.0
-106.5
-107.0
-107.5
-108.0
57-3
58-3
67-2
高田町
陸前高田市
野沢
米崎町
東和野
大隅
荒沢
地竹沢
陸前高田市スポーツドーム
60
200
60
200

凡	例
🟩	第一種中高層住居専用地域
🟨	第一種住居地域
🟪	近隣商業地域
🟥	商業地域
🟦	準工業地域

建ぺい率
容積率

凡	例
🟨	変更前用途地域境界線
🟥	変更後用途地域境界線
⬛	変更無用途地域境界線

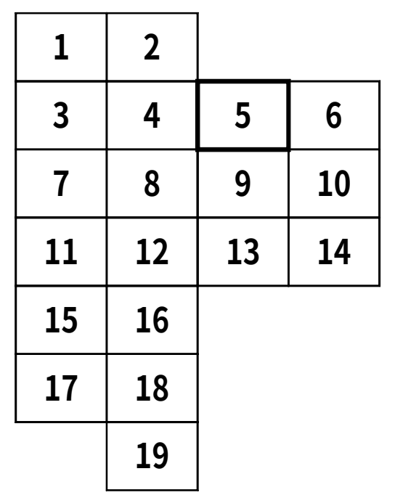
1
2
3
4
5
6
7
8
9
10
11
12
13
14
15
16
17
18
19

行政区画

岩手県
陸前高田市

記　号

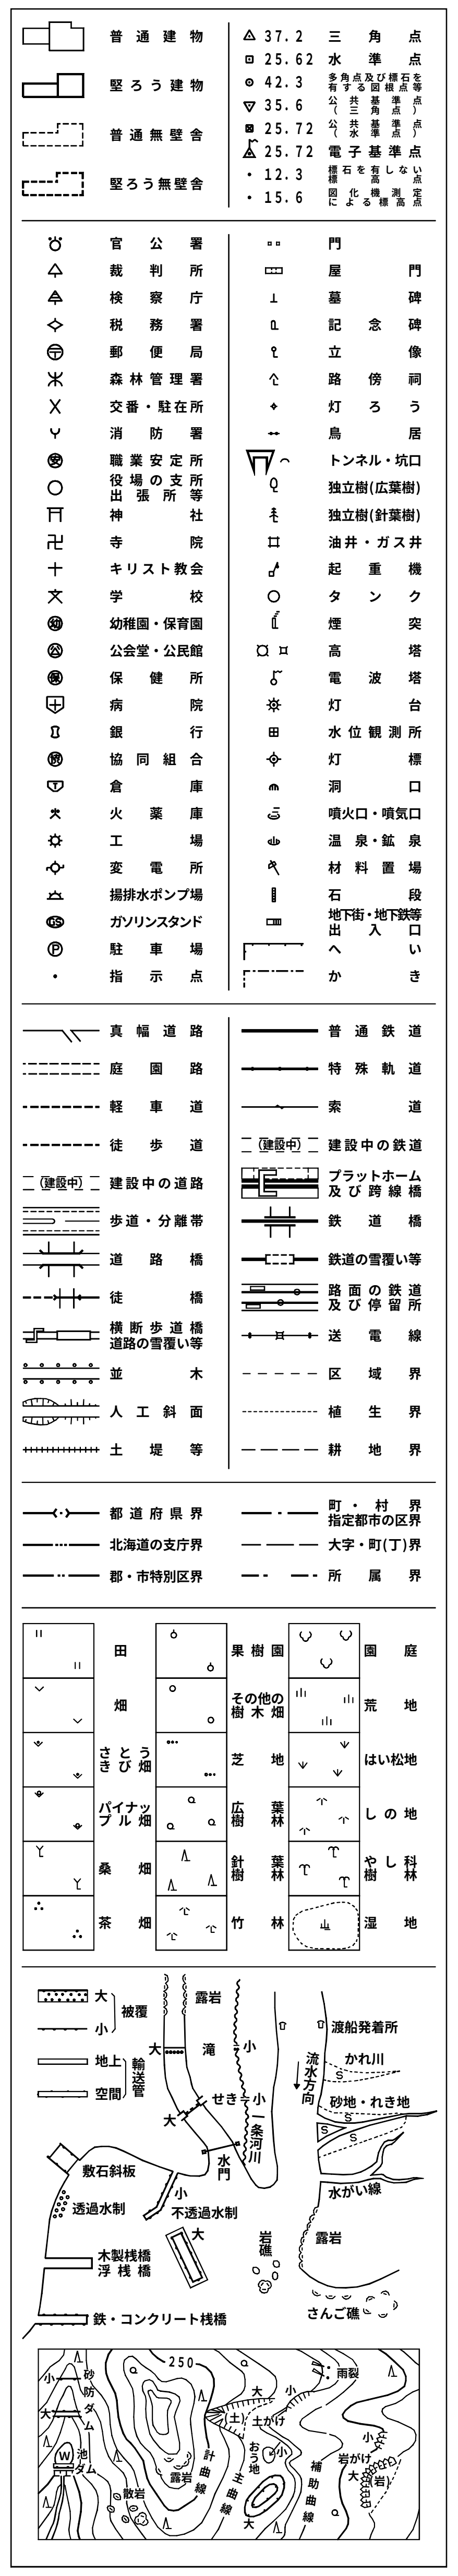
普通建物
堅ろう建物
普通無壁舎
堅ろう無壁舎
37.2 三角点
25.62 水準点
42.3 多角点及び標石を有する図根点等
35.6 公共基準点（三角点）
25.72 公共基準点（水準点）
25.72 電子基準点
12.3 標石を有しない標高点
15.6 図化機測定による標高点
官公署
裁判所
検察庁
税務署
郵便局
森林管理署
交番・駐在所
消防署
職業安定所
役場の支所出張所等
神社
寺院
キリスト教会
学校
幼稚園・保育園
公会堂・公民館
保健所
病院
銀行
協同組合
倉庫
火薬庫
工場
変電所
揚排水ポンプ場
ガソリンスタンド
駐車場
指示点
門
屋門
墓碑
記念碑
立像
路傍祠
灯ろう
鳥居
トンネル・坑口
独立樹(広葉樹)
独立樹(針葉樹)
油井・ガス井
起重機
タンク
煙突
高塔
電波塔
灯台
水位観測所
灯標
洞口
噴火口・噴気口
温泉・鉱泉
材料置場
石段
地下街・地下鉄等出入口
へい
かき
真幅道路
庭園路
軽車道
徒歩道
(建設中)
建設中の道路
歩道・分離帯
道路橋
徒橋
横断歩道橋道路の雪覆い等
並木
人工斜面
土堤等
普通鉄道
特殊軌道
索道
建設中の鉄道
プラットホーム及び跨線橋
鉄道橋
鉄道の雪覆い等
路面の鉄道及び停留所
送電線
区域界
植生界
耕地界
都道府県界
北海道の支庁界
郡・市特別区界
町・村界指定都市の区界
大字・町(丁)界
所属界
田
畑
さとうきび畑
パイナップル畑
桑畑
茶畑
果樹園
その他の樹木畑
芝地
広葉樹林
針葉樹林
竹林
園庭
荒地
はい松地
しの地
やし科樹林
湿地
大
小
被覆
地上
空間
輸送管
露岩
滝
一条河川
せき
水門
流水方向
渡船発着所
かれ川
砂地・れき地
敷石斜板
透過水制
不透過水制
木製桟橋浮桟橋
鉄・コンクリート桟橋
岩礁
水がい線
さんご礁
250
砂防ダム
池
ダム
散岩
計曲線
主曲線
補助曲線
おう地
土がけ
岩がけ
雨裂

陸前高田市

平成２４年測量

国際航業株式会社調製

1：2,500

0　50　100　200　300　400　500m

「この地図の作成に当たっては、国土地理院長の承認を得て、
同院発行の災害復興計画基図を使用した。
（承認番号）　平２４　情使　第５号」

X－ＮＦ ５７－ ４