


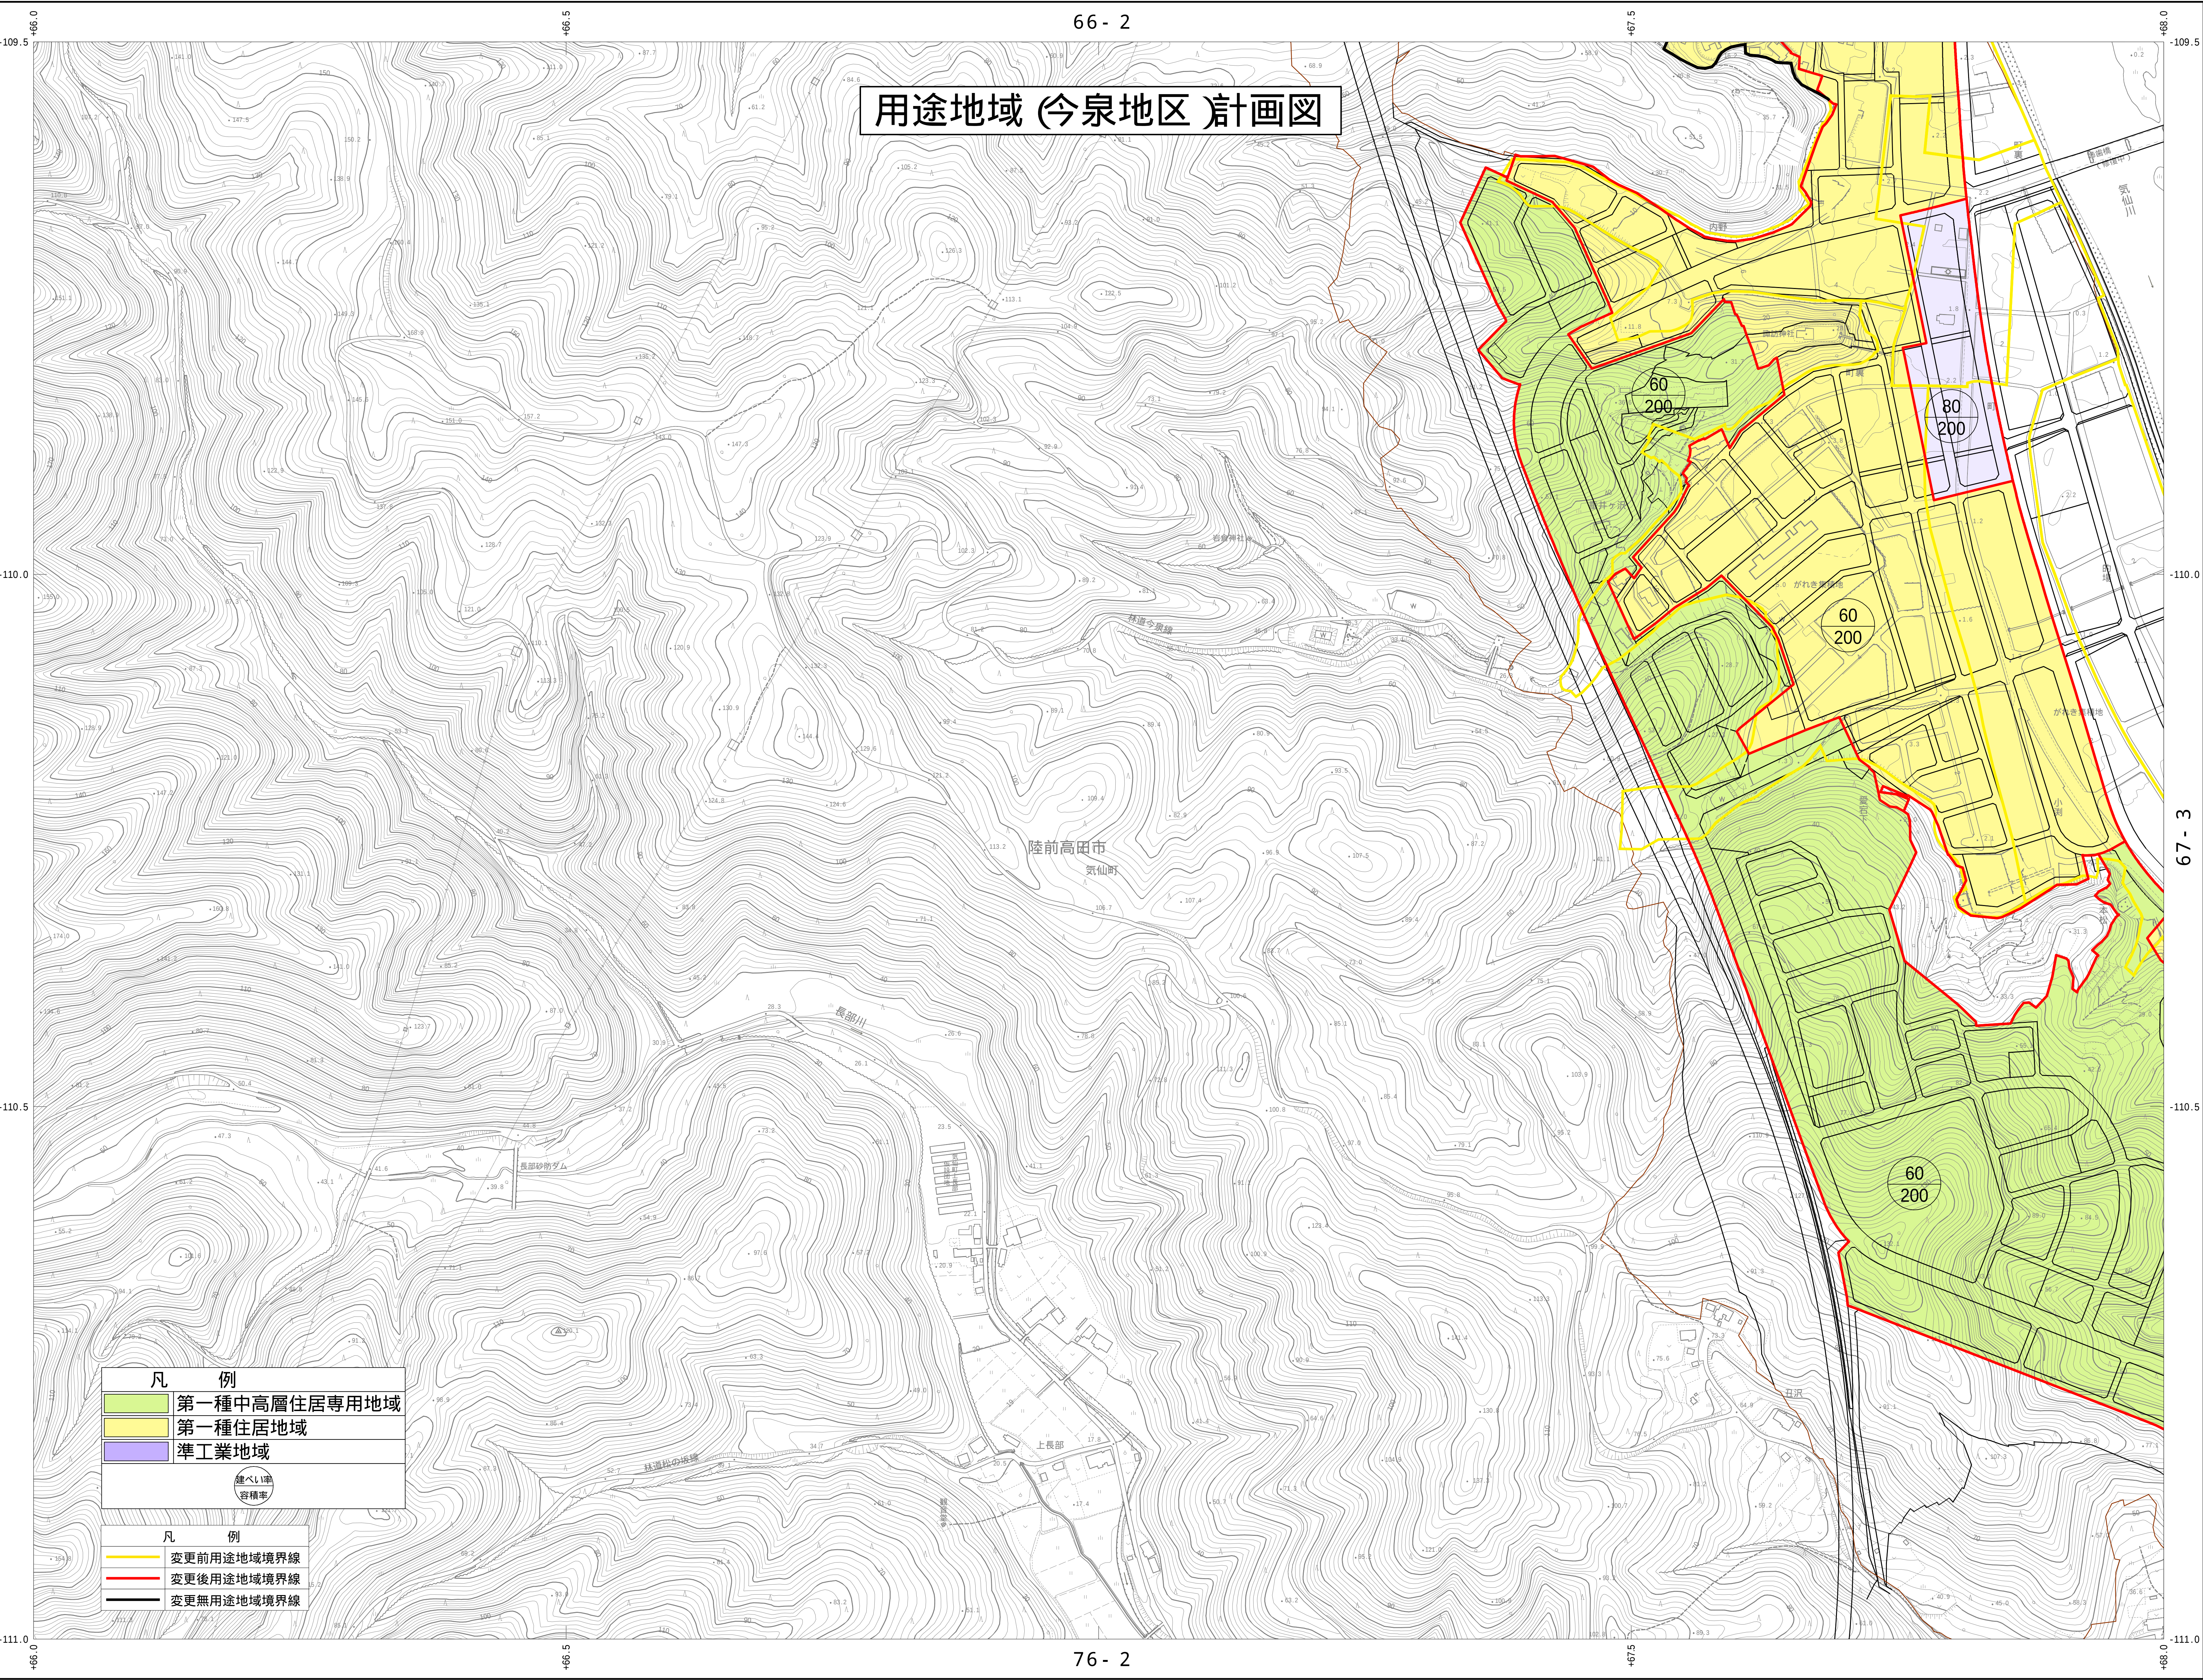


行政区域
岩手県
陸前高田市







陸前高田市

気仙町

上長部


長部砂防ダム

林道の境界線

陸前高田市