



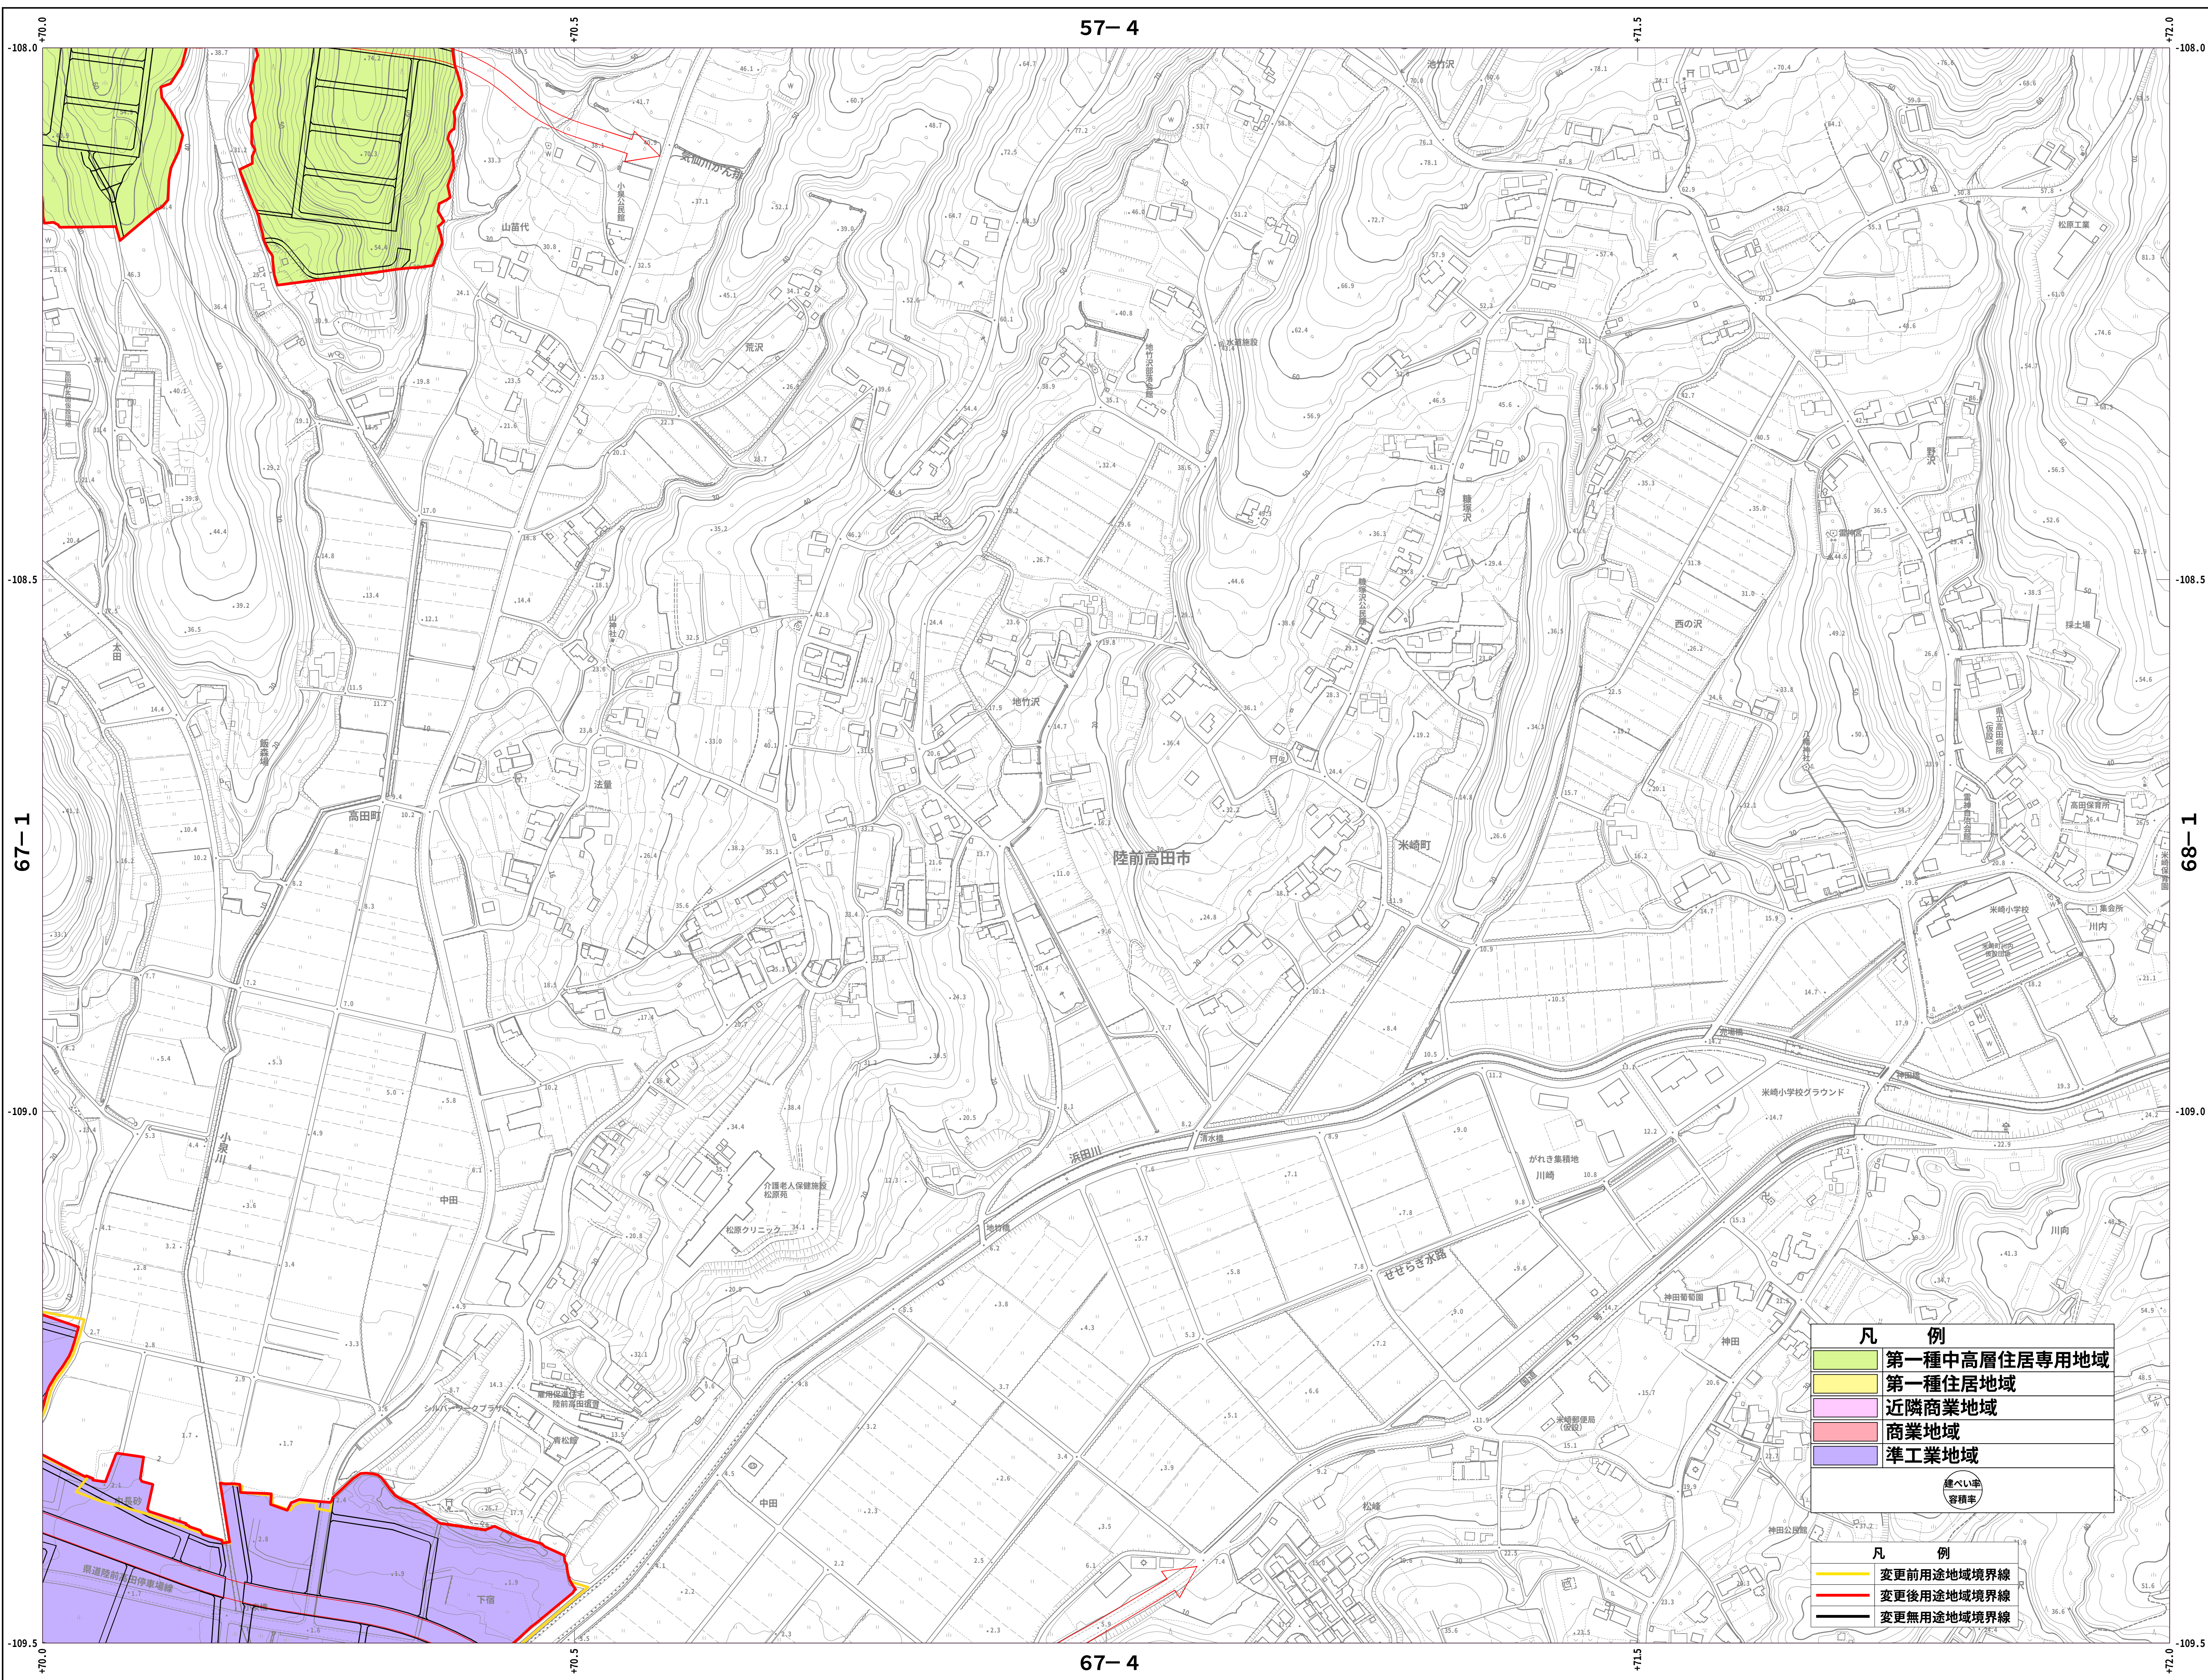

1	2		
3	4	5	6
7	8	9	10
11	12	13	14
15	16		
17	18		
	19		

行政区画

岩手県
陸前高田市

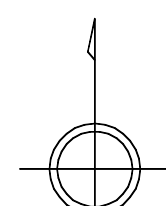


	普通建物	△ 37.2 三角点
	堅ろう建物	△ 25.62 水準点
		・ 12.3 石をたない点
		・ 15.6 測量点

[illegible]

	—— 普通鉄道
	—— 特殊軌道
	—— 索道
	(併走中) 建設中の鉄道
	ブランチ及び交錯線
	—— 鉄道橋
	鉄道の快速及び停留所
	—— 電力線
	—— 区域境界
	—— 耕生境界
	—— 地帯境界
	—— 町界・村界
	—— 町界或は村界の延長
	—— 大字・町丁界
	—— 所屬界
	—— 市界・市町界

田	田	栗園	園	庭
畑	畑	その他の 樹木園	山	荒地
草むら	草むら	芝地	はい松地	
バイナル	広庭	豊林	しの地	
桑畑	針葉	豊林	や樹	科林
茶畑	竹林	竹林	湿地	

陸前高田市

