X－ＮＦ ６７－４

陸前高田都市計画　用途地域　計画図　　図６

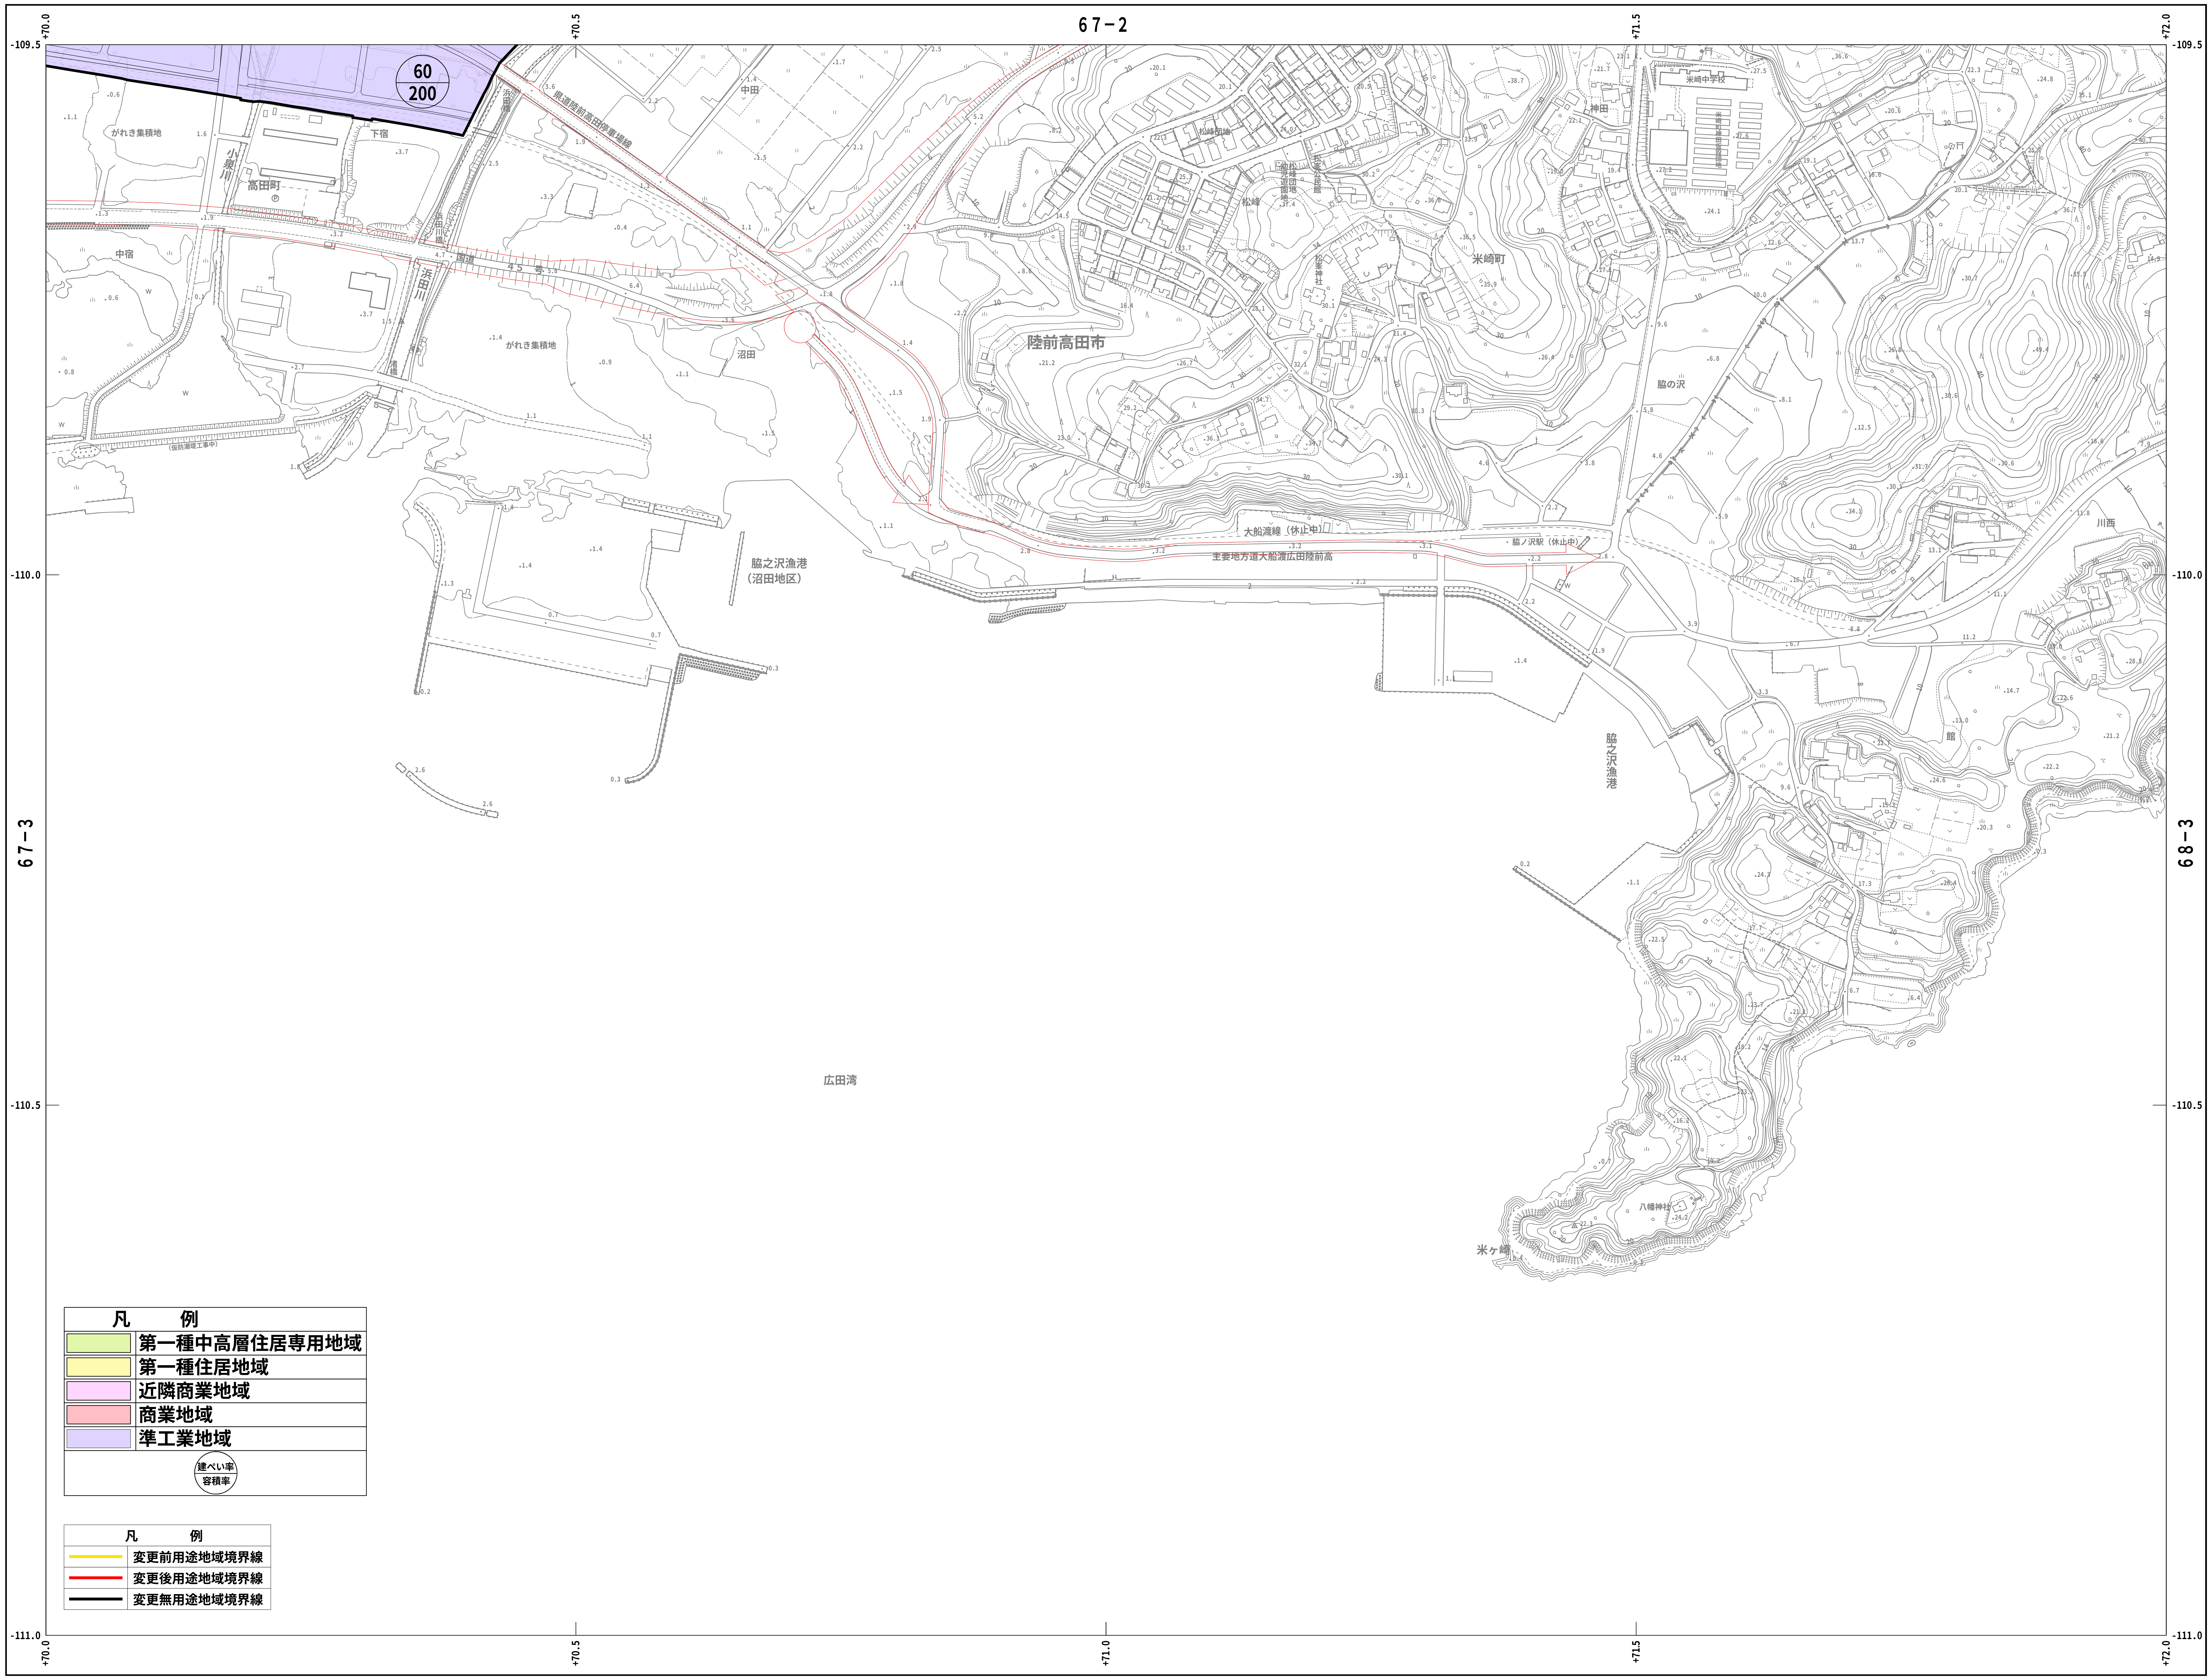
67-2
67-3
68-3
+70.0
+70.5
+71.0
+71.5
+72.0
-109.5
-110.0
-110.5
-111.0
60
200
陸前高田市
高田町
米崎町
脇の沢
松峰
神田
中田
中宿
下宿
沼田
浜田川
がれき集積地
大船渡線（休止中）
脇ノ沢駅（休止中）
主要地方道大船渡広田陸前高
脇之沢漁港（沼田地区）
脇之沢漁港
広田湾
八幡神社
米ヶ崎
米崎中学校
川西
館
凡　例
🟩 第一種中高層住居専用地域
🟨 第一種住居地域
近隣商業地域
🟥 商業地域
準工業地域
建ぺい率
容積率
凡　例
変更前用途地域境界線
変更後用途地域境界線
変更無用途地域境界線

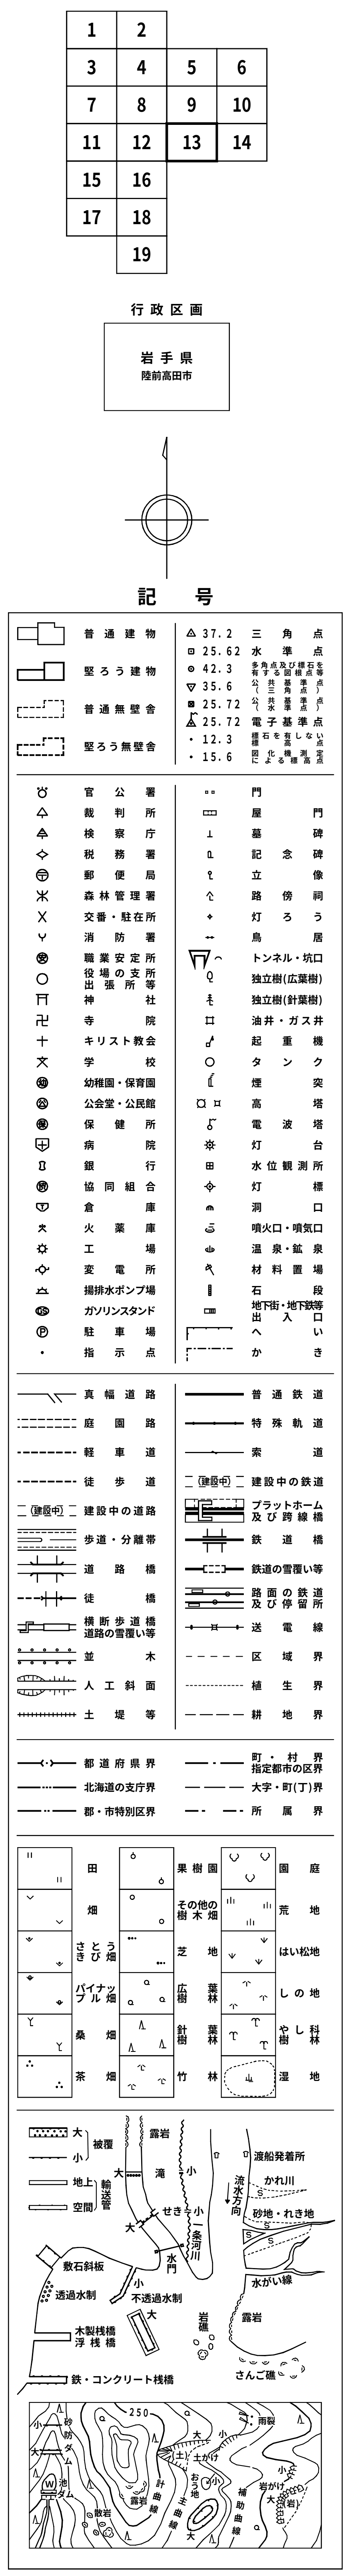
1
2
3
4
5
6
7
8
9
10
11
12
13
14
15
16
17
18
19
行政区画
岩手県
陸前高田市
記　号

国際航業株式会社調製

陸前高田市

平成２４年測量

1：2,500

0　50　100　200　300　400　500m

「この地図の作成に当たっては、国土地理院長の承認を得て、
同院発行の災害復興計画基図を使用した。
（承認番号）　平２４　情使　第５号」

X－ＮＦ ６７－４