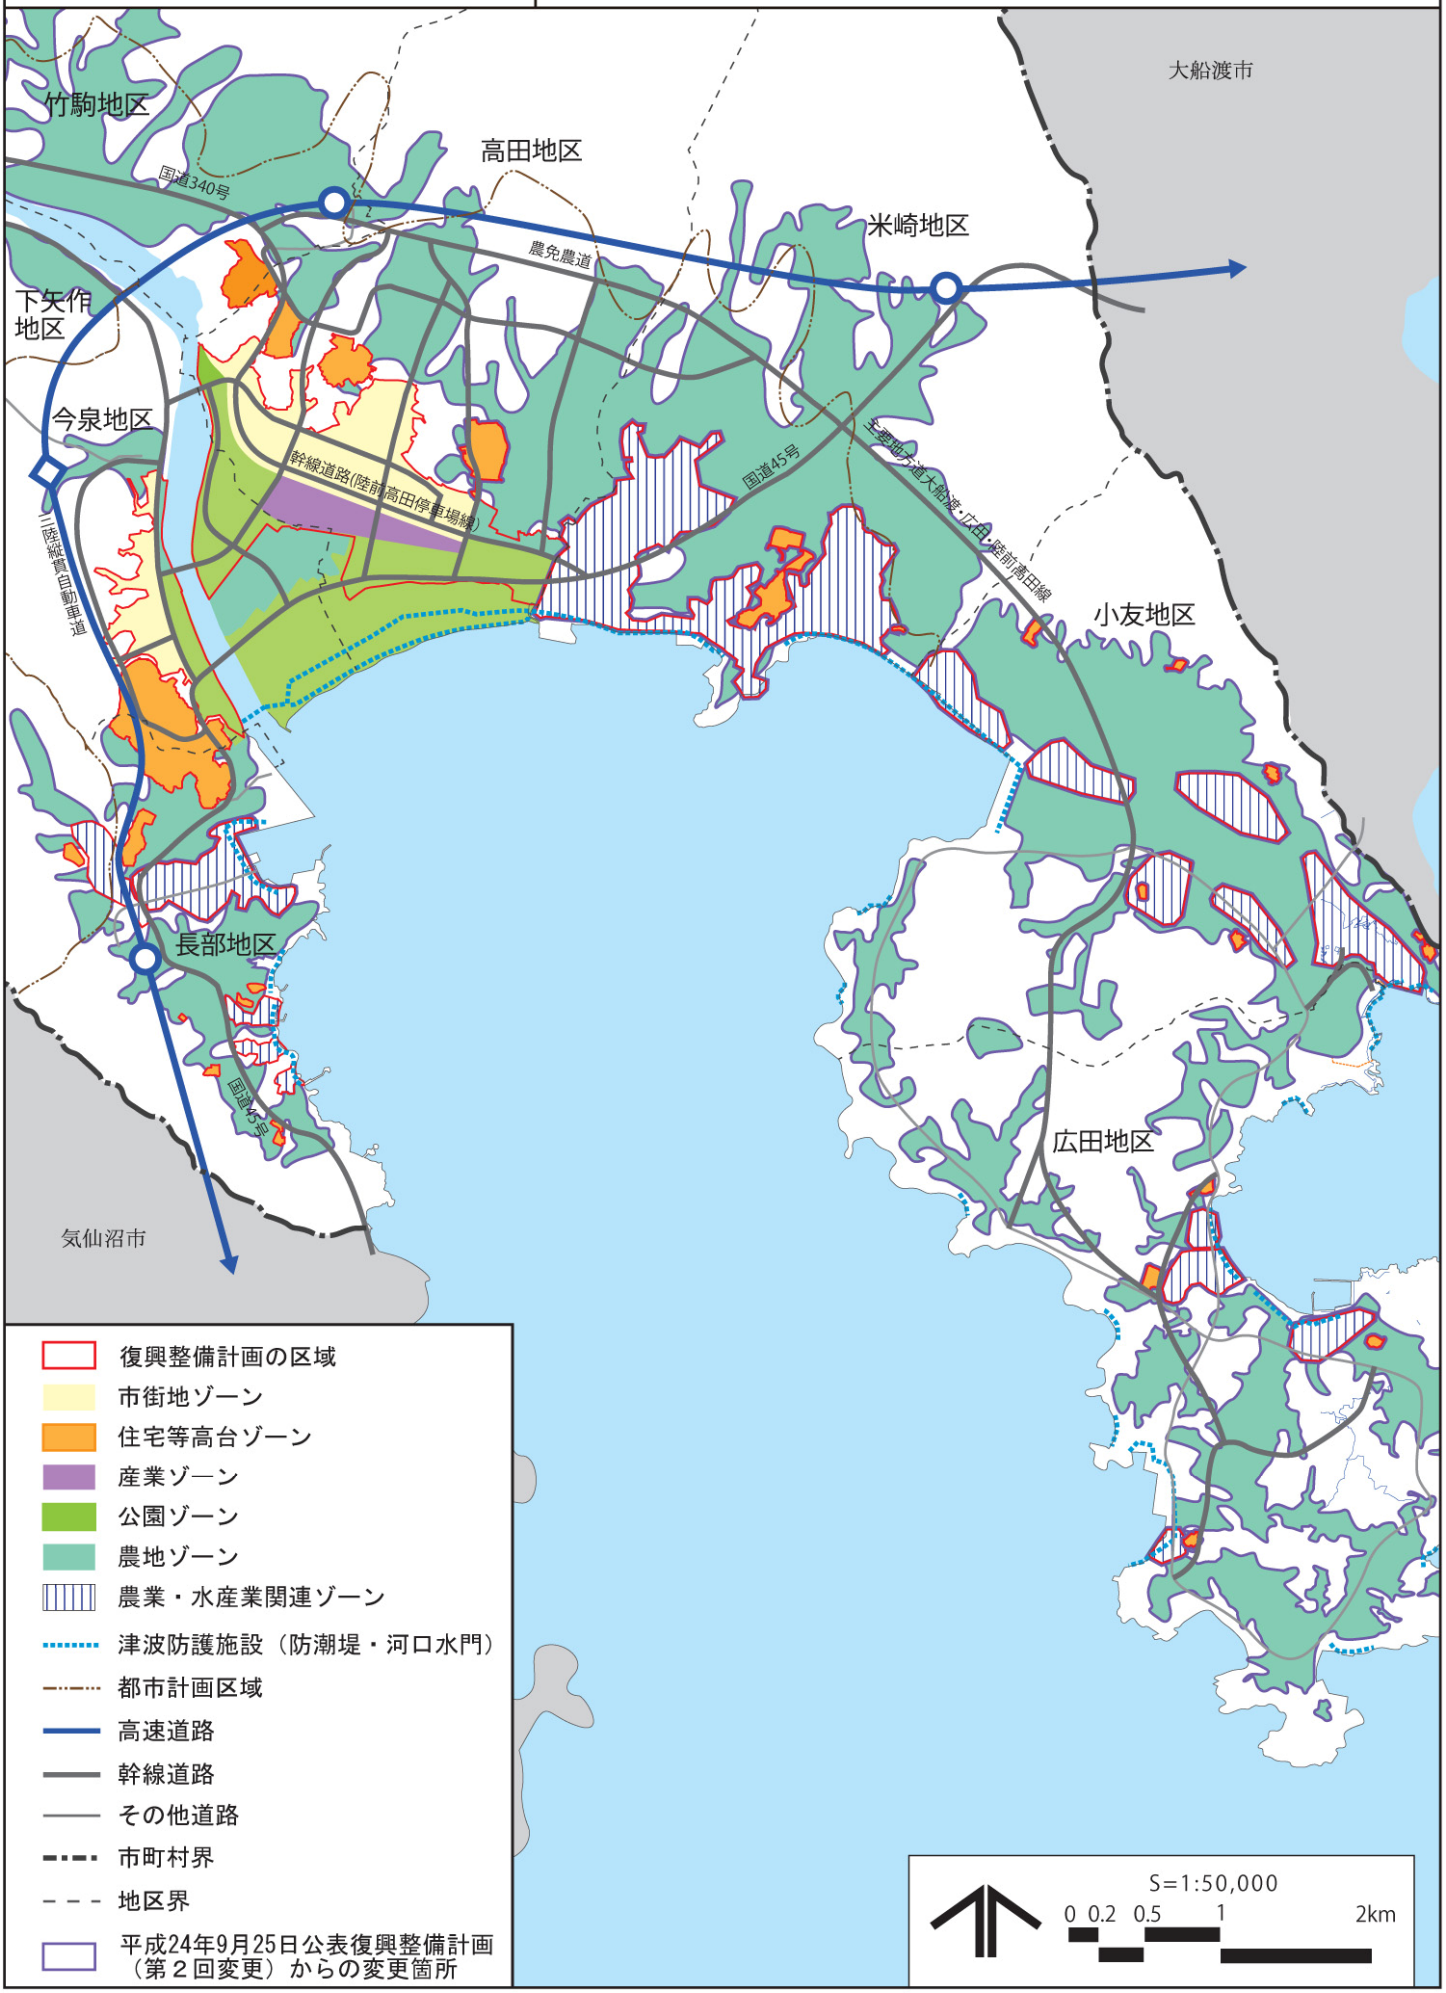陸前高田市復興整備計画図　土地利用構想図