陸前高田市復興整備計画	復興整備事業総括図（１／４）

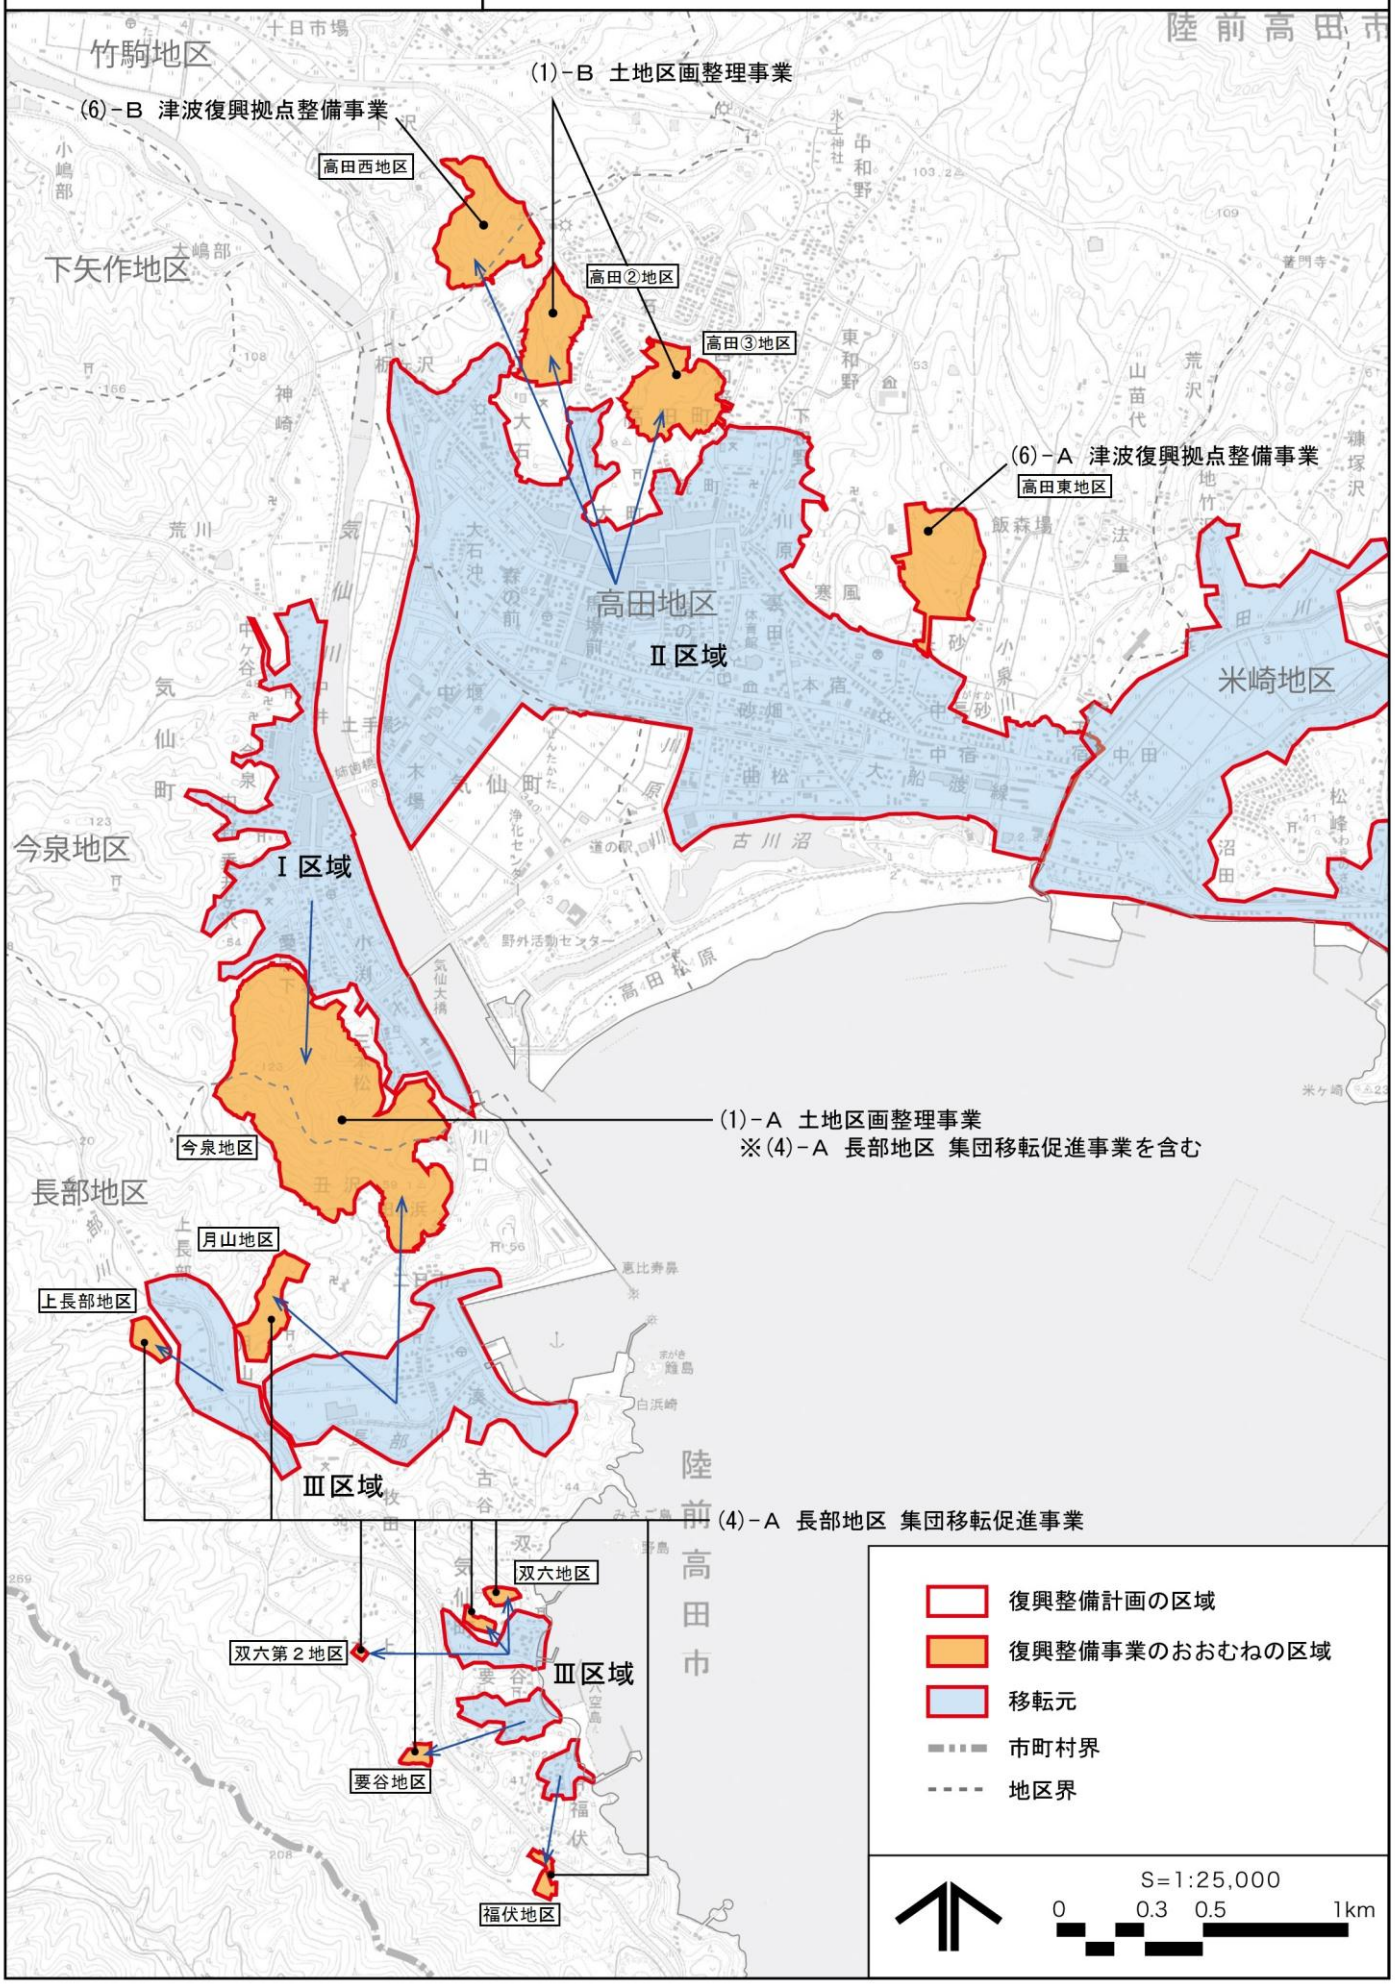

陸前高田市復興整備計画	復興整備事業総括図（２／４）

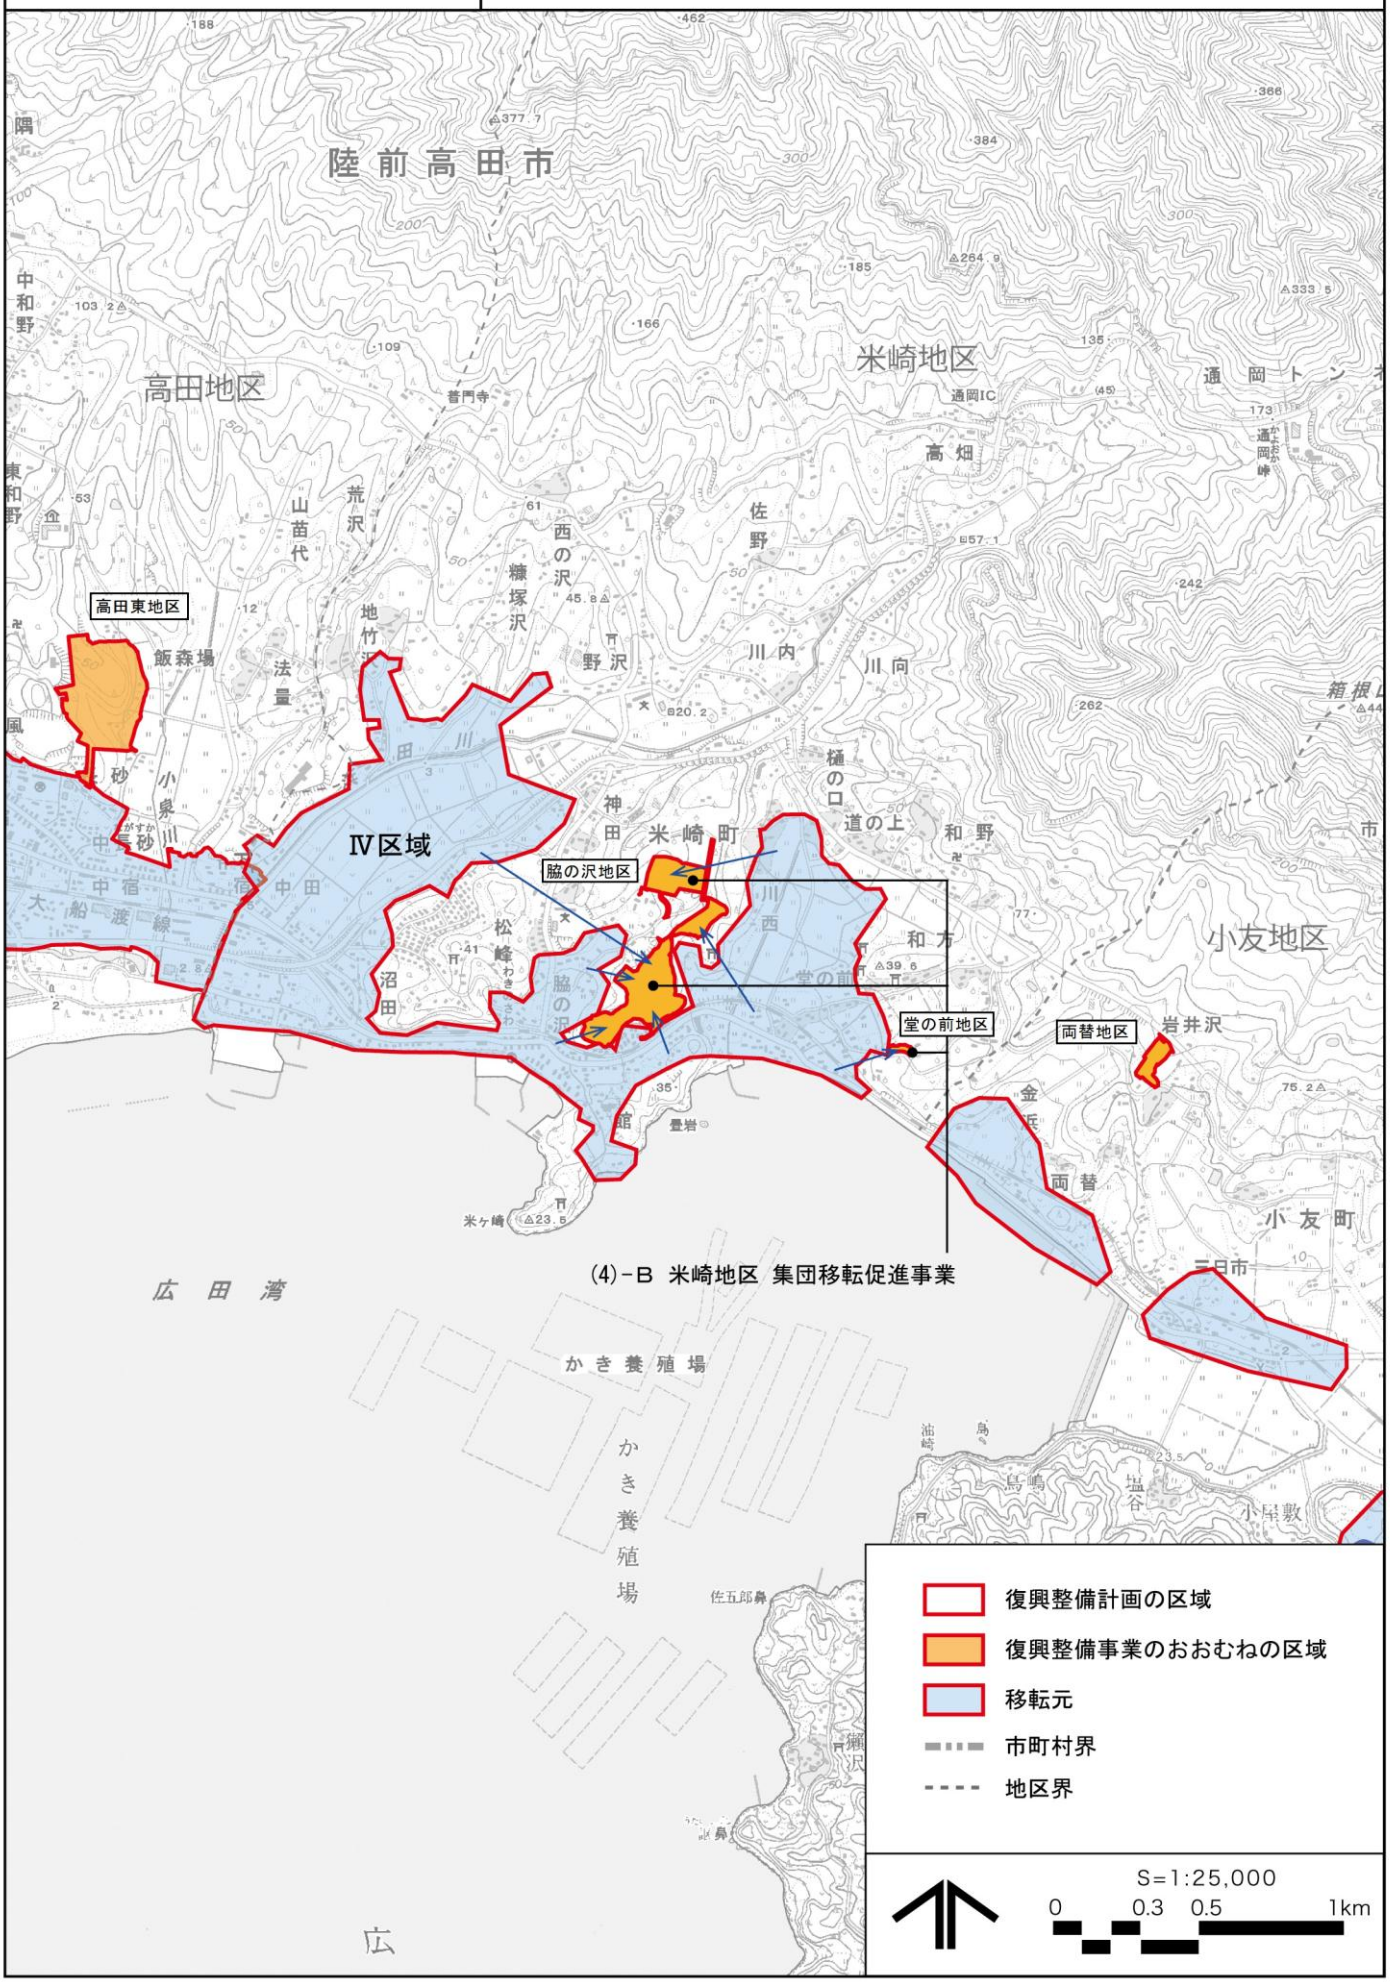

陸前高田市復興整備計画

復興整備事業総括図（３／４）

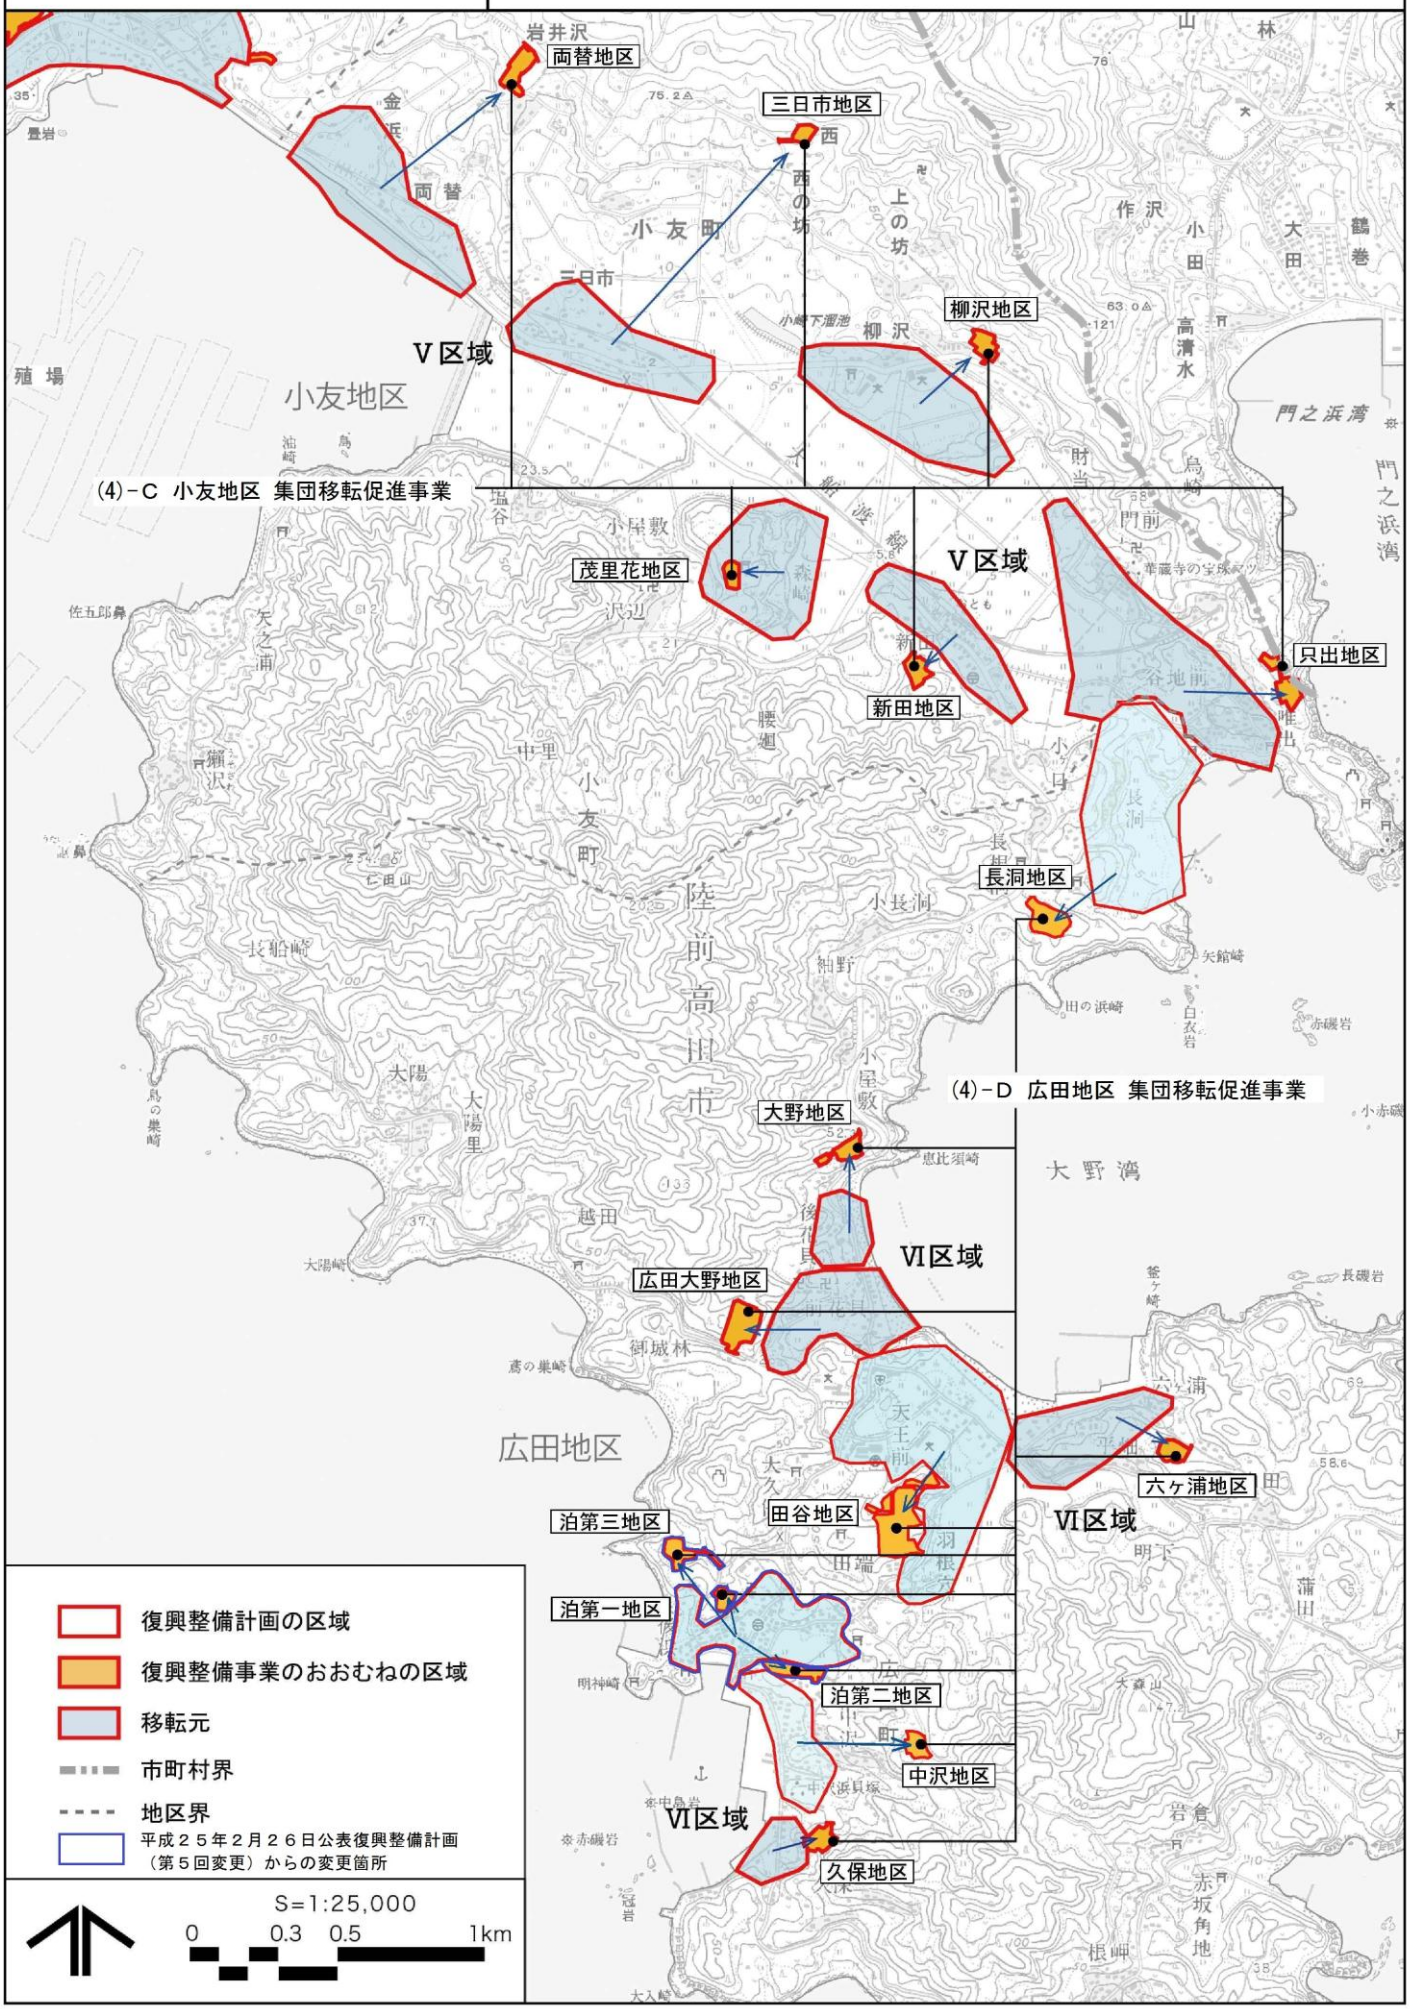
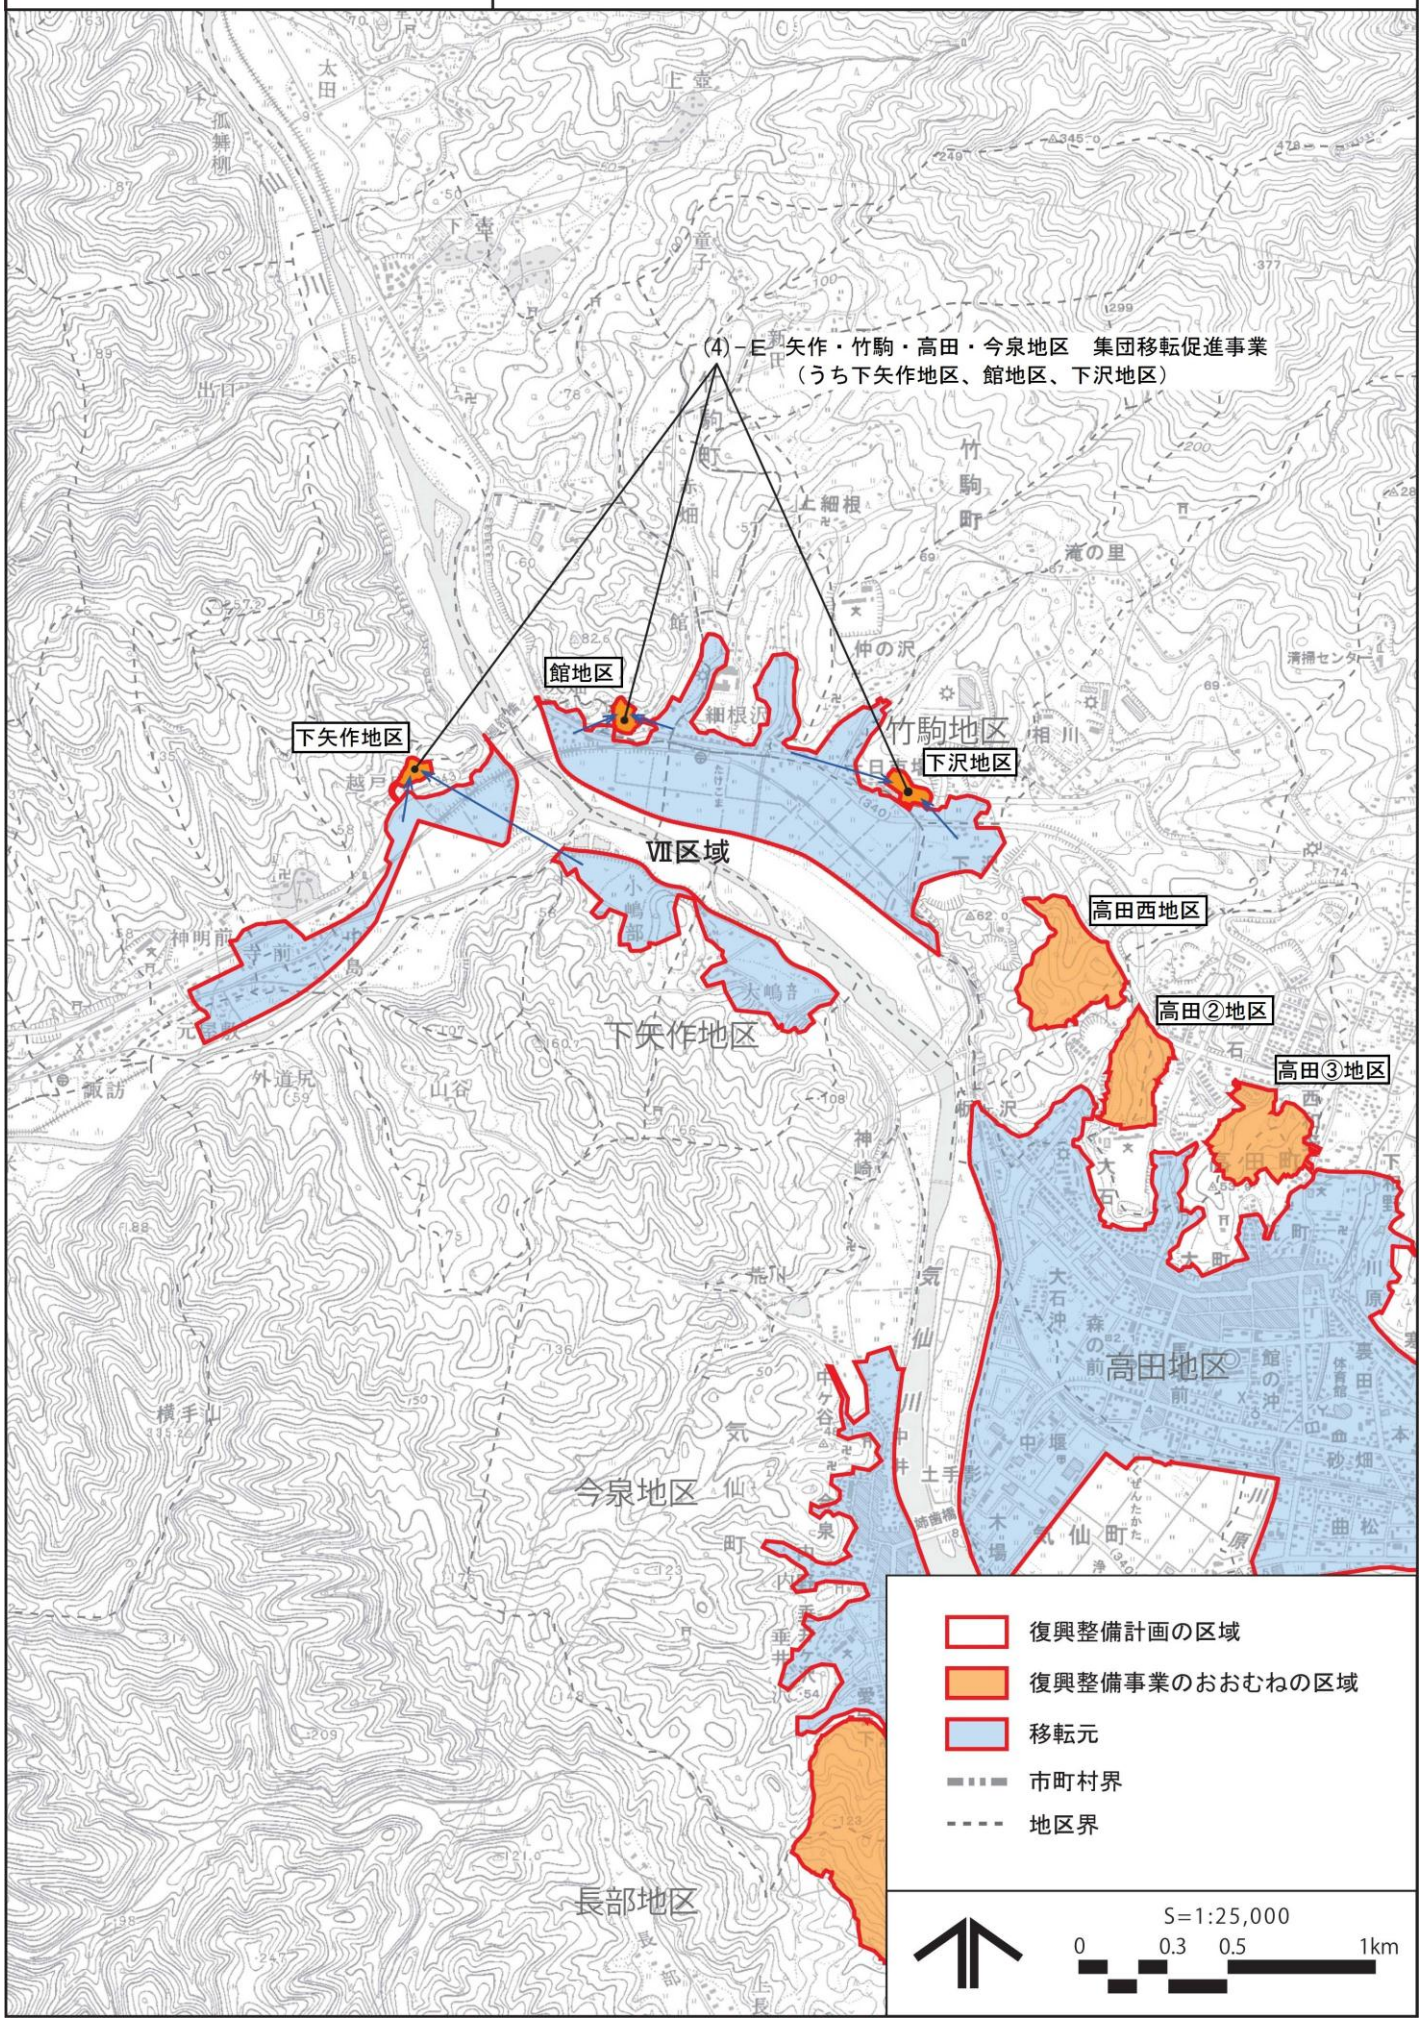
陸前高田市復興整備計画	復興整備事業総括図（４／４）