

様式第5 法第48条第1項第6号関係（地域森林計画区域の変更関係）

森林法第5条第1項の規定によりたてられた
地域森林計画の対象とする森林の区域の変更に関する事項

（注）森林法の特例措置（地域森林計画区域の変更）を必要とする場合に記載すること。

復興整備計画に記載する事項

大槌・気仙川森林計画区

単位 ha

区分	変更前森林面積	変更後森林面積	備考
総数	102,363ha	<u>102,361ha</u>	
市町村別内訳	大船渡市	24,685	
	陸前高田市	17,009	<u>17,008</u> △1.96ha
	住田町	22,648	
	釜石市	29,226	
	大槌町	8,794	

注1 市町村別に記載するほか、森林計画区ごとに変更前と変更後の森林面積の合計を記載する。


注2 地域森林計画の対象とする森林の区域は森林計画図において表示する区域内の民有林とする旨記載する。



注3 単位未満を四捨五入しているため、変更前後の森林面積及び市町村別内訳の合計と総数は一致しないことがある。

添付書類

「地域森林計画及び国有林の地域別の森林計画に関する事務の取扱いの運用について」（平成12年5月8日付け12林野計第188号林野庁長官通知）の附録第6号により作成した変更する区域に係る森林計画図。

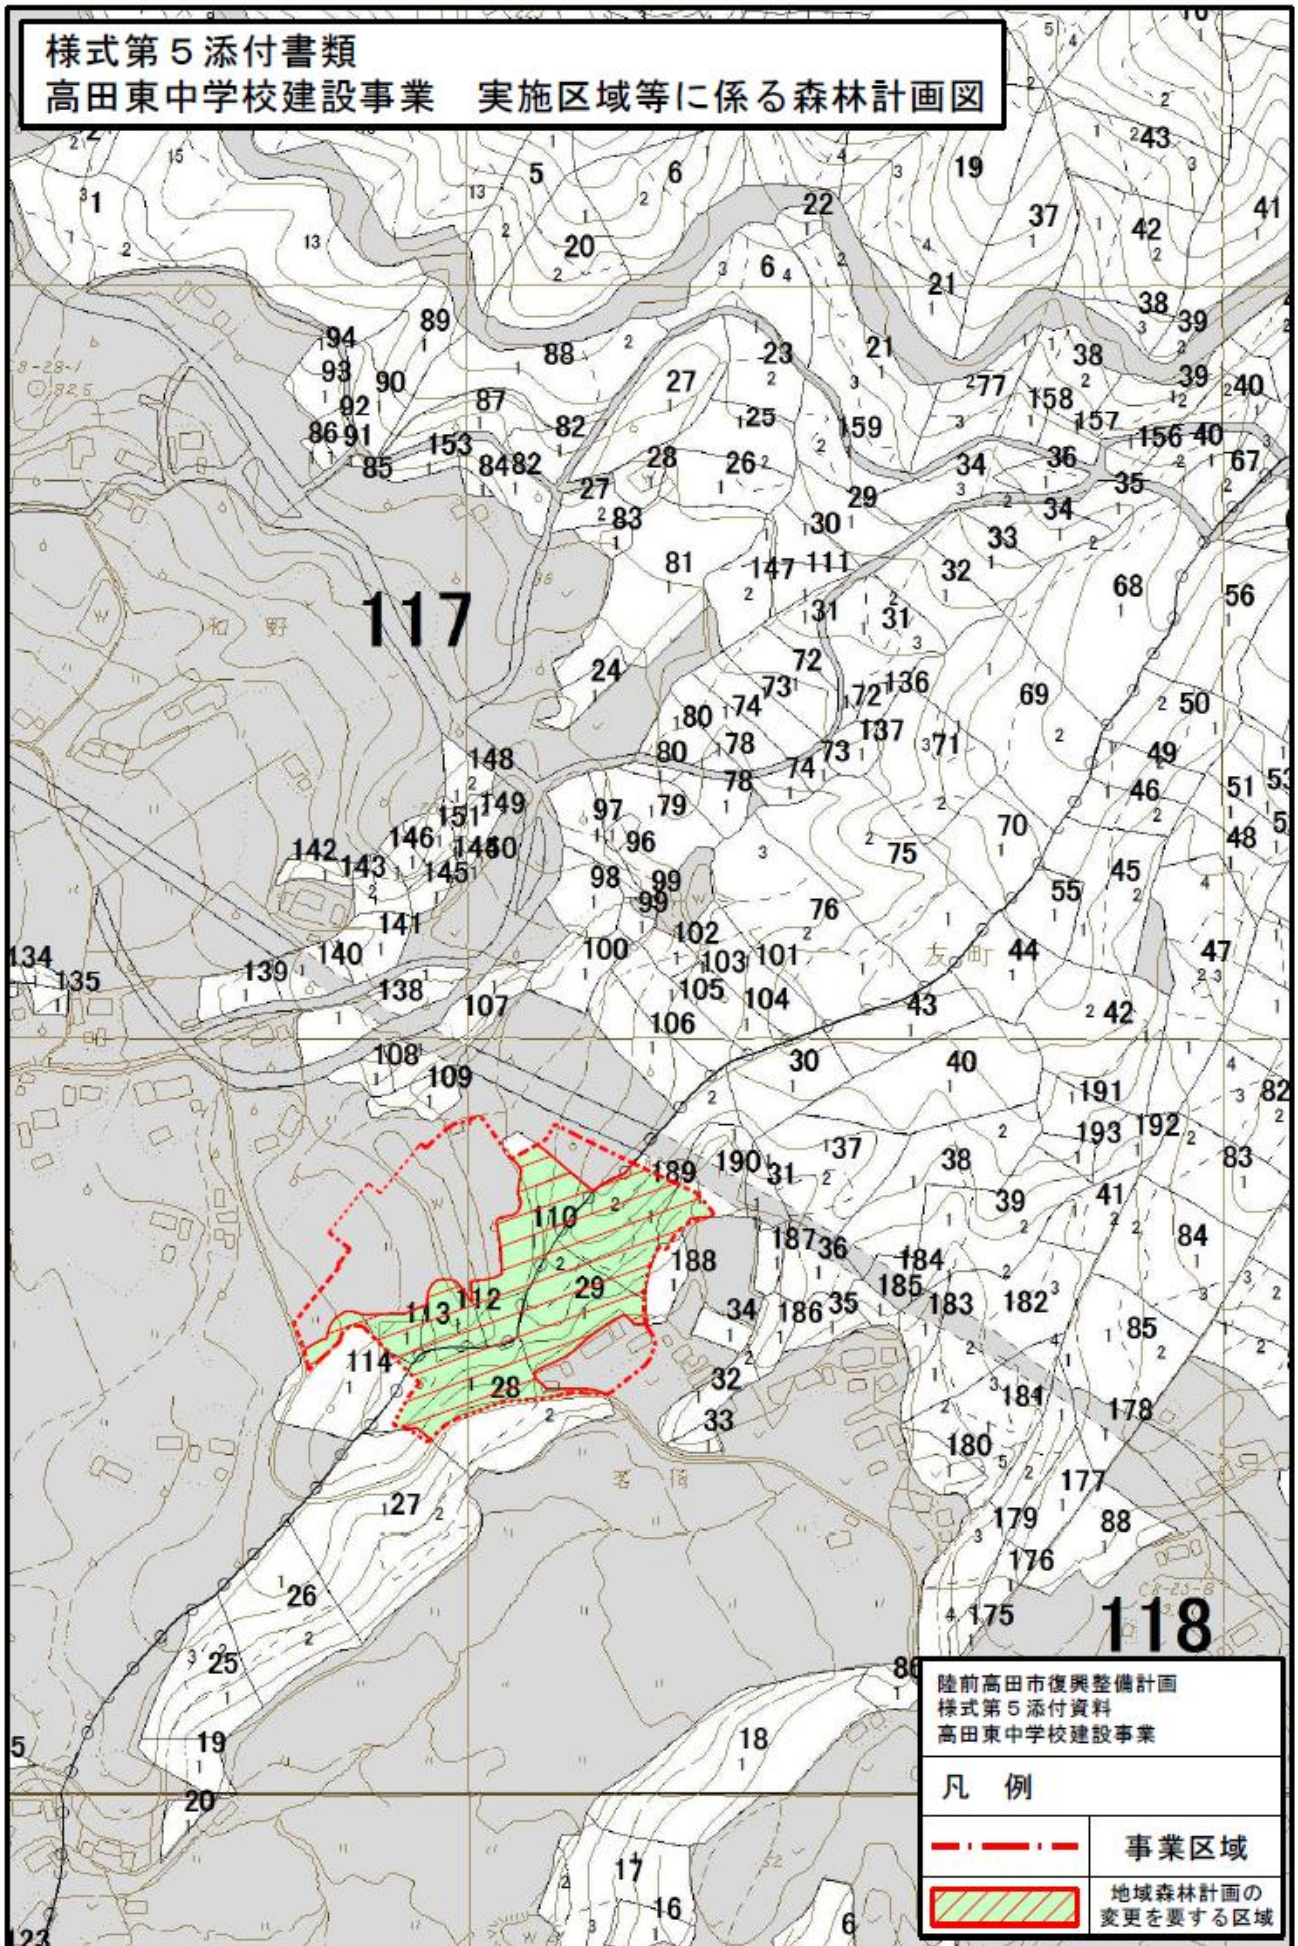様式第5添付書類
高田東中学校建設事業 実施区域等に係る森林計画図



陸前高田市復興整備計画 様式第5添付資料 高田東中学校建設事業	
凡例	
	事業区域
	地域森林計画の変更を要する区域

様式第5-2 法第48条第1項第6号関係（地域森林計画区域の変更の協議関係）

森林法第5条第1項の規定によりたてられた
地域森林計画の対象とする森林の区域の変更に関する事項

（注）森林法の特例措置（地域森林計画区域の変更）を必要とする場合に記載すること。

協議に関する事項

単位 ha

所 在				復興整備事業の 名称及び種類	面 積	備 考
市町村	大字	字	地番			
陸前高田 市	米崎町	字和方	129-1 他	名称：高田東中学校建設 事業 種類：都市施設の整備に 関する事業	1.96ha	事業区域 3.51ha うち対象森林 1.96ha 開発行為 1.96ha 残置森林 0.00ha ※面積はCAD計測値
	小友町	字茗荷 字金浜	1-3 他 82-1			

注1 地域森林計画区域の変更を要する土地の範囲は、復興整備事業の実施により、森林を他の用途に供する箇所又は他の用途の土地を森林とする箇所とする。

注2 所在欄は復興整備事業の実施区域ごとに地域森林計画区域の変更を行う箇所の所在を記載する。

注3 復興整備事業の名称及び種類欄には実施する復興整備事業の名称及び種類を記載する。


注4 面積欄には、事業区域のうち、地域森林計画区域の変更を行う面積を記載する。なお、面積は、小数第2位まで記載し、第3位以下を四捨五入すること。

注5 備考欄には、事業区域のうち地域森林計画の対象とする森林の面積などその他必要な事項を記載する。

添付書類

- 復興整備事業の名称及び種類を明示した実施区域及び地域森林計画区域の変更を要する土地の区域を記載した森林計画図
- 土地の形質の変更を行う区域、施設又は工作物の種類ごとの位置が記載された図面（森林を他の用途に供する場合に限る。）
- 復興整備事業に関する事項が記載された書面

様式第5-2添付書類
高田東中学校建設事業 実施区域等に係る森林計画図

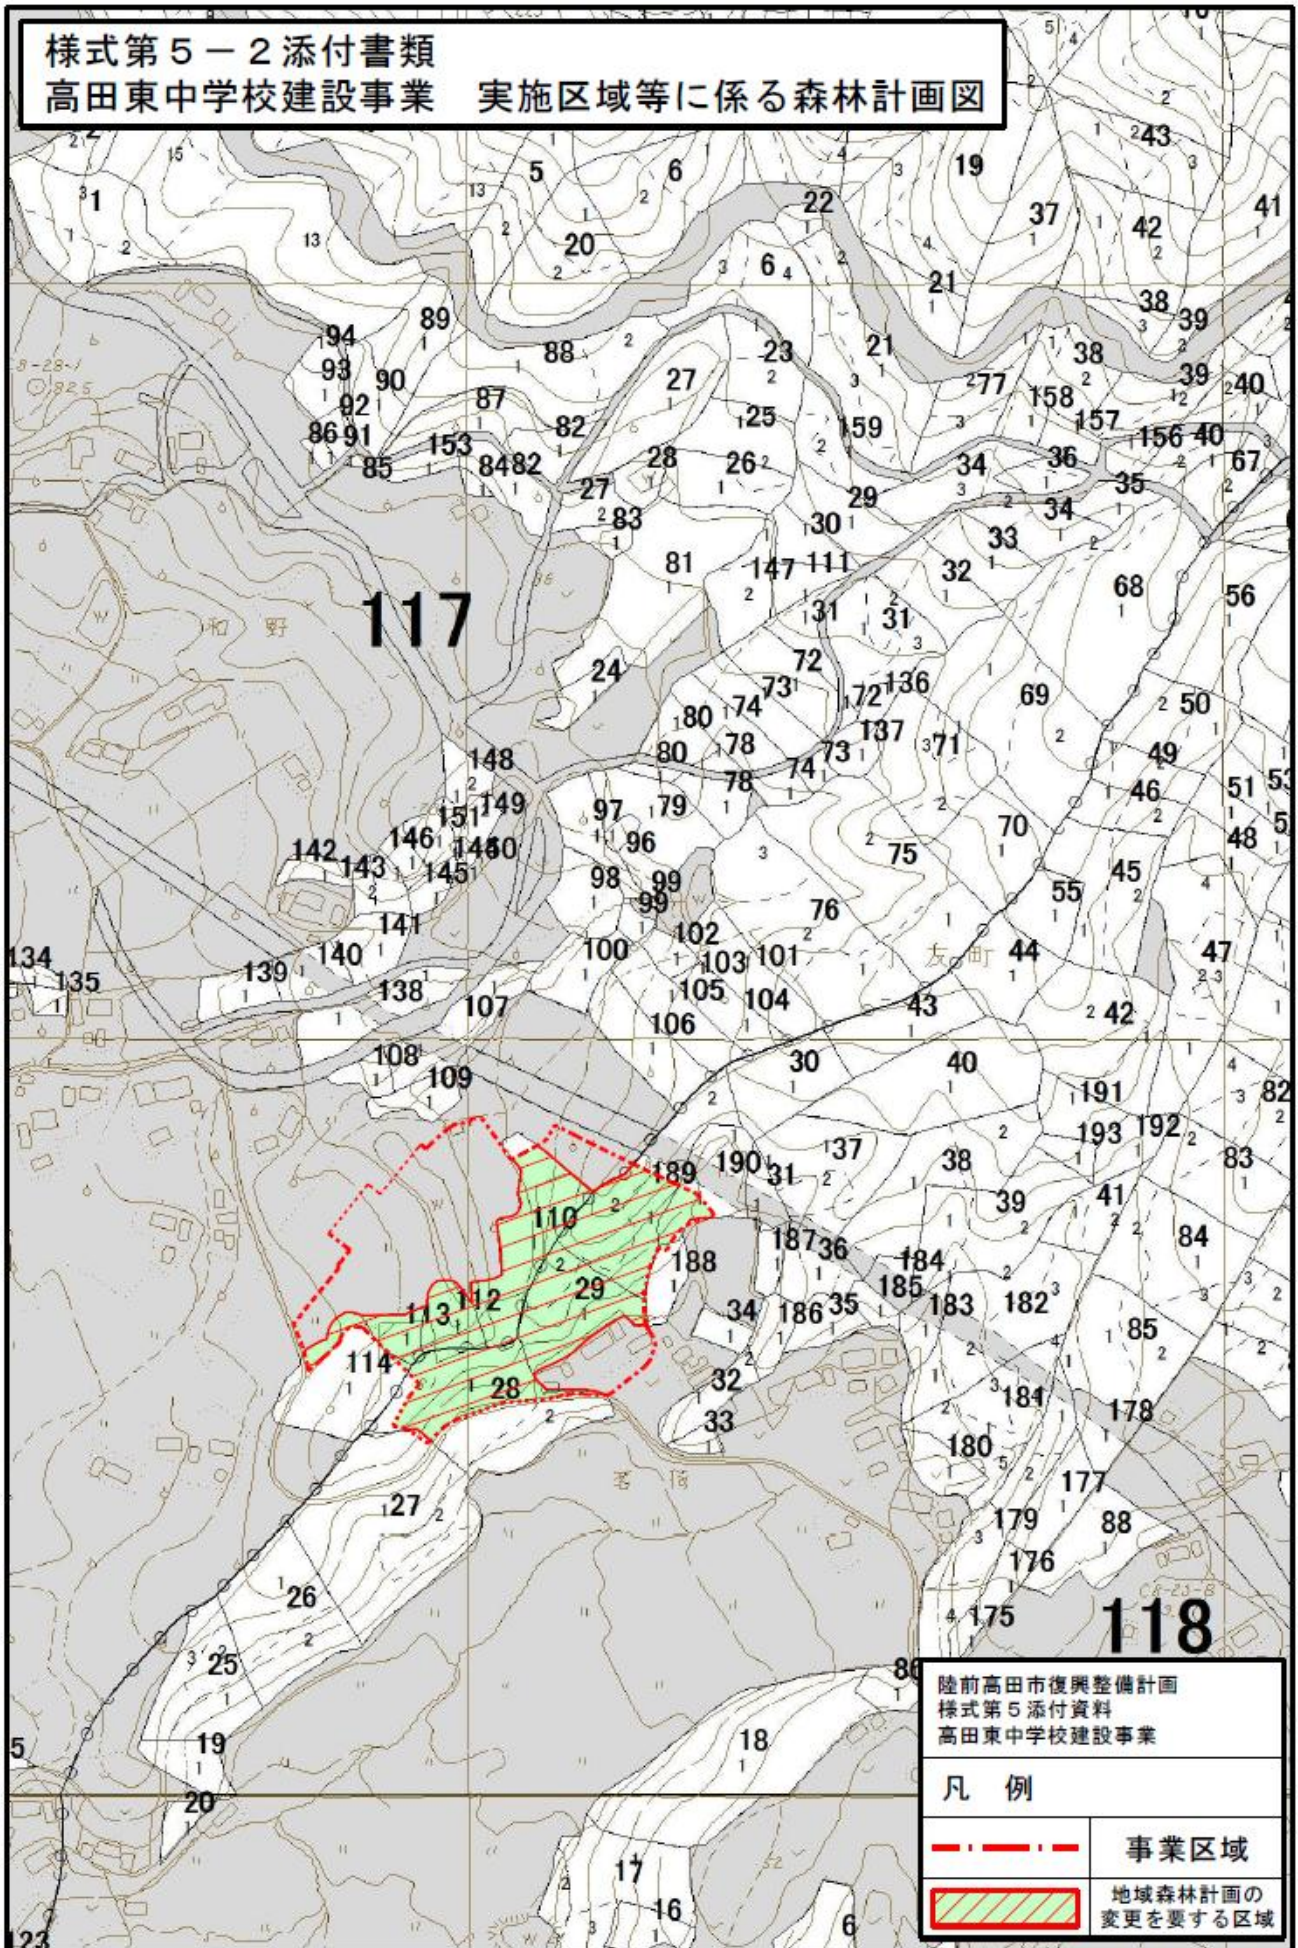

様式第5-2添付書類
 土地の形質を伴う区域、施設又は工作物の種類ごとの位置が記載された図面 高田東中学校建設事業



様式 5 - 2 添付書類

3 復興整備事業に関する事項が記載された書面

高田東中学校建設事業の概要

1 計画規模

(1) 造成計画

事業面積 3.51ha

(2) 建物計画

校舎棟 4,113 m²

屋内運動場 1,870 m²

その他（武道場、グラウンド等）

2 所在地

陸前高田市 米崎町字和方 129 番 1 ほか

3 事業期間

平成 24 年度から平成 27 年度

4 事業スケジュール

区分		H24 年度	H25 年度	H26 年度	H27 年度
調査・測量・設計		→			
用地取得		→			
法定手続き・許認可			→		
工事	造成工事		→		
	建築工事			→	

5 周辺環境への配慮

事業区域外への土砂の流出を防止するため、沈砂池の設置、排水処理の 2 系統化、側溝の新設等を行なうとともに、地形に配慮した校地の設計、法面部分の緑地化等により周辺の自然景観との調和を図る。