





下刈業務 施行箇所位置図

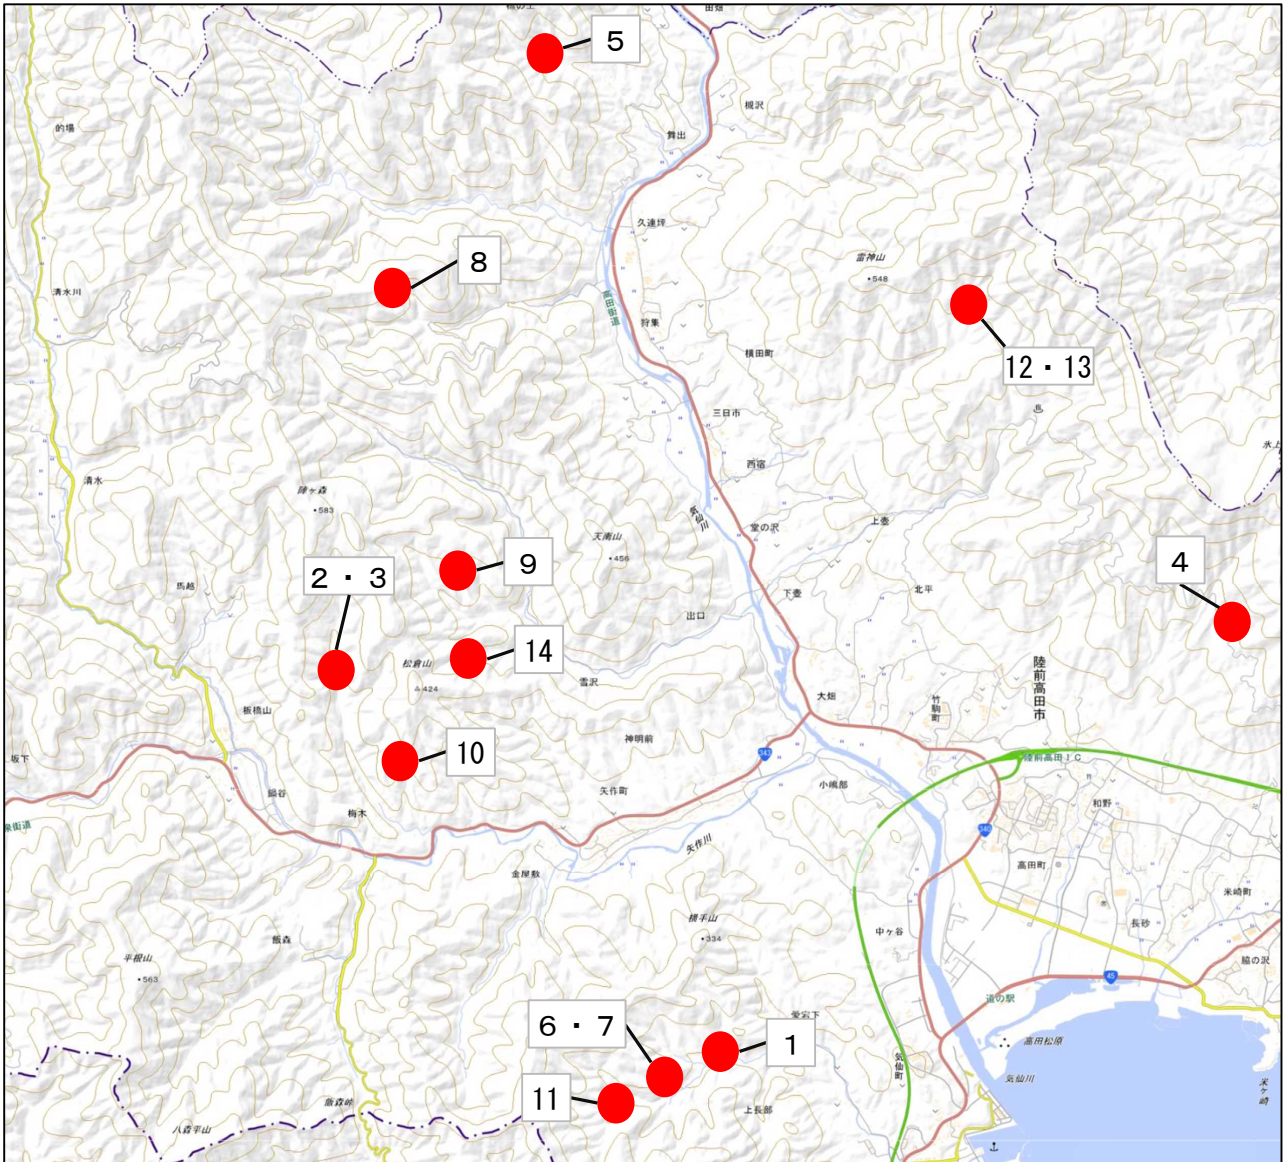

番号 1
 施業場所 陸前高田市気仙町字上長部192-1
 林小班 14-1-14外
 植栽年度
 樹種
 林齡
 所有者 陸前高田市


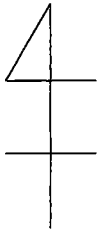


実測面積 (施業面積)
 総面積 = 23,010.329 m²
 除地① = 2,996.821 m²
 除地② = 1,340.042 m²
 施業面積 = 18,673.088 m²
 ≒ 1.86 ha

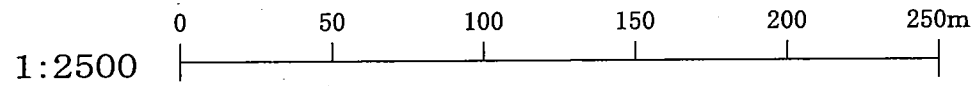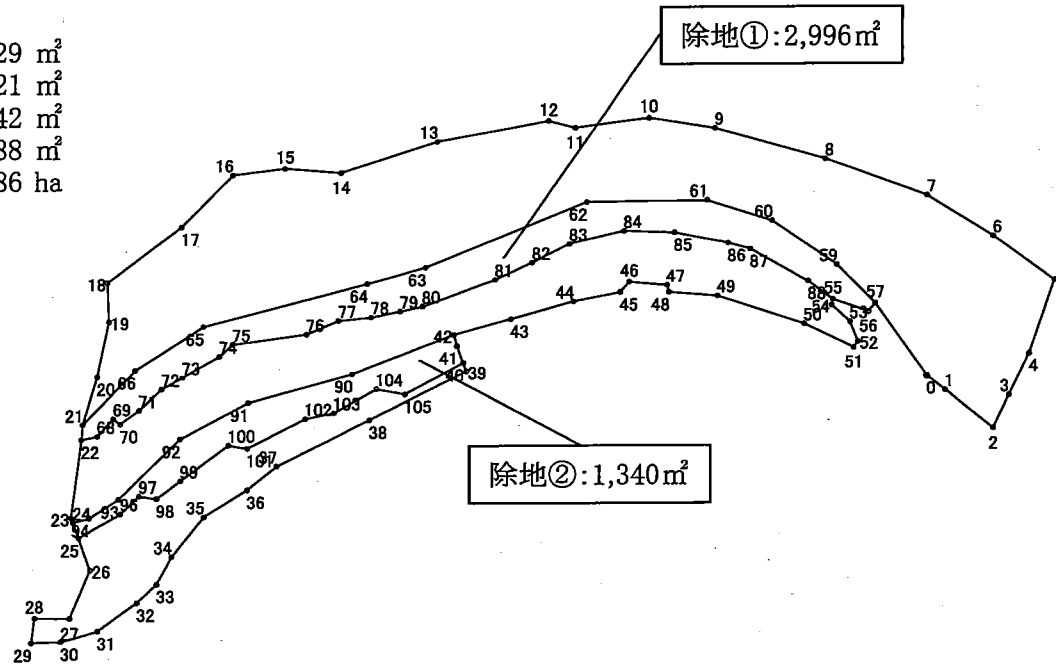



番号 2
 施業場所 陸前高田市矢作町字梅木19-27
 林小班 209-12-3-1外
 植栽年度
 樹種
 林齢
 所有者 陸前高田市

実測面積 (施業面積)
 総面積 = 29,236.777 m²
 除地① = 1,887.951 m²
 除地② = 2,260.254 m²
 施業面積 = 25,088.572 m²
 ≒ 2.50 ha

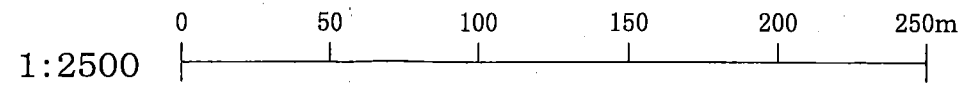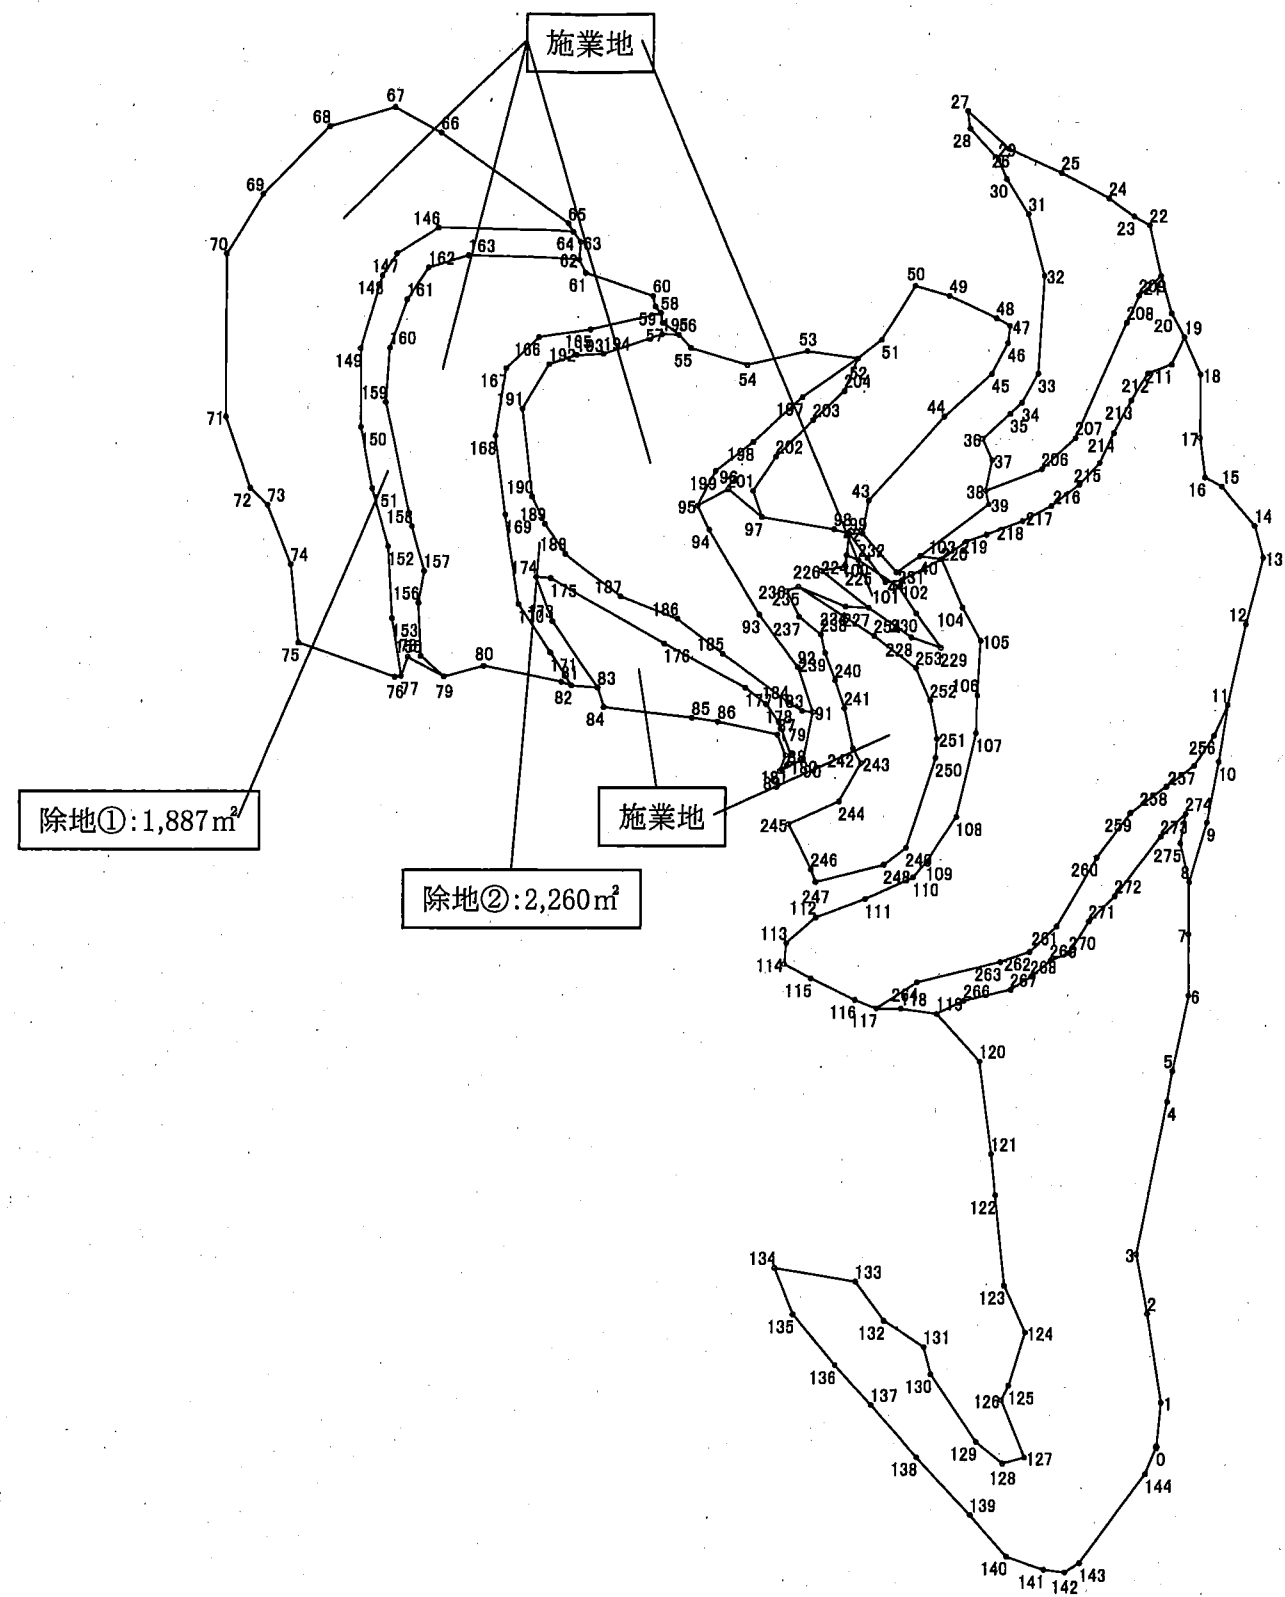


番 号 3
 施 業 場 所 陸前高田市矢作町字梅木19-27
 林 小 班 209-12-3-2外
 植 栽 年 度
 樹 種
 林 種 齡
 所 有 者 陸前高田市

実測面積 (施業面積)
 総面積 = 36,569.230 m²
 除地① = 1,561.220 m²
 除地② = 1,585.649 m²
 施業面積 = 33,422.361 m²
 ≒ 3.34 ha

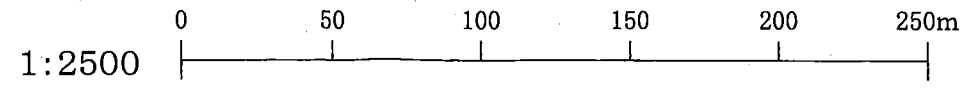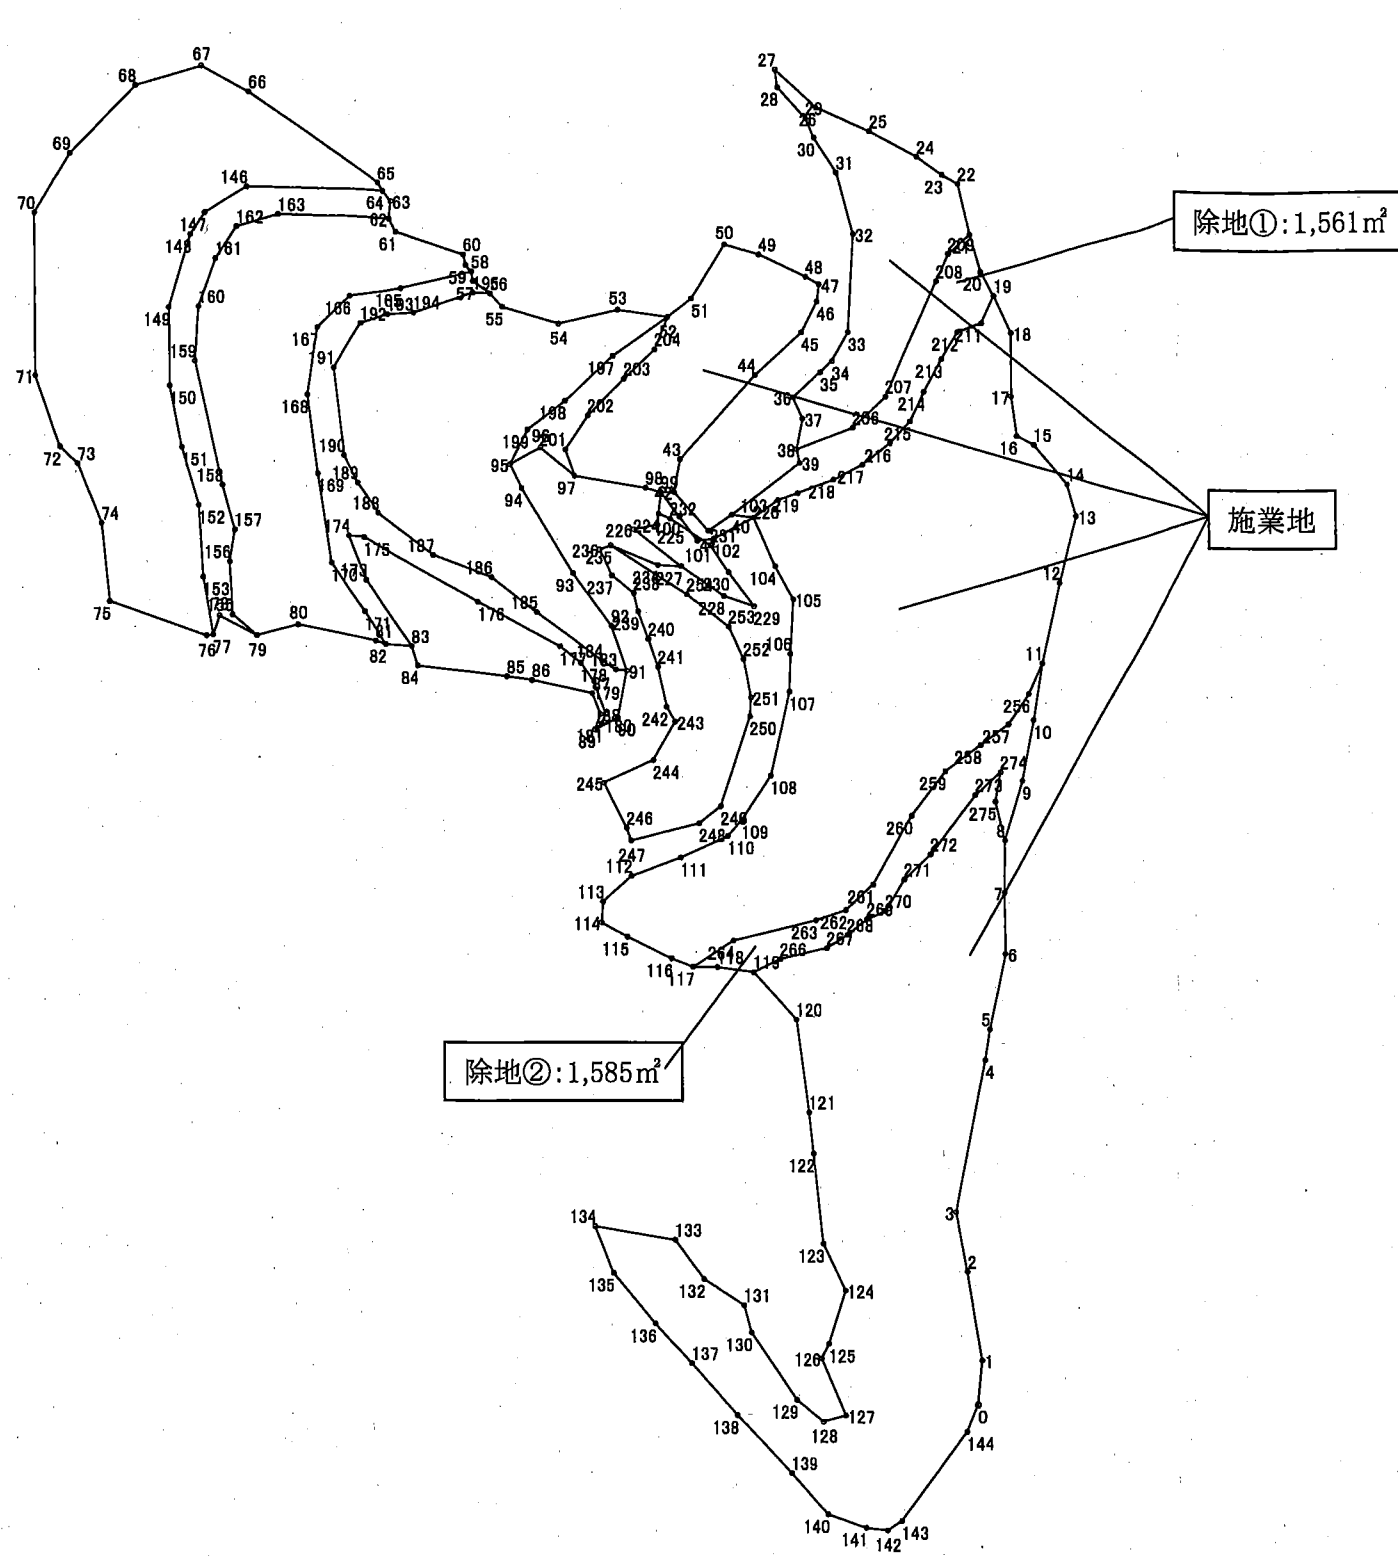

施業図:番号4 陸前高田市高田町字大隅61-1
林小班:102-1-5
面積:0.78ha

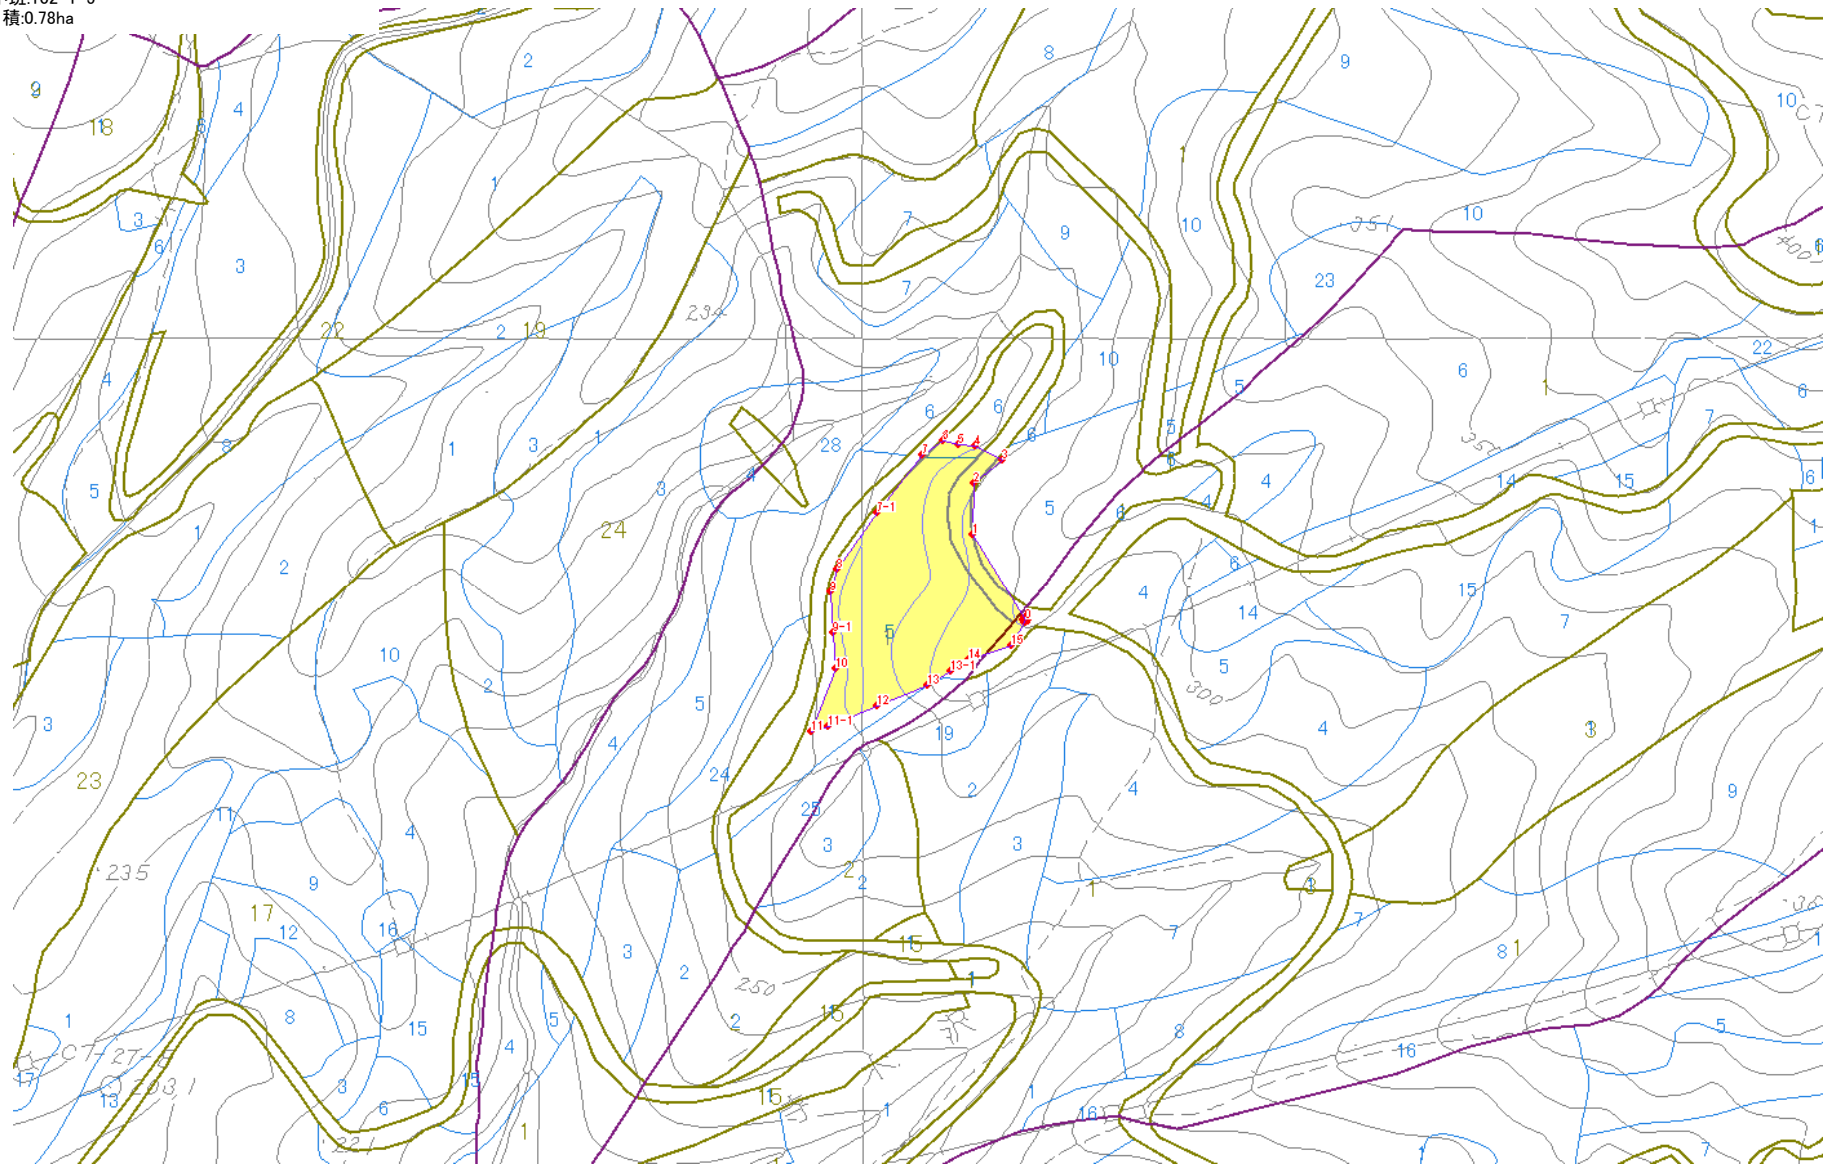


縮尺 1/2500


施業図

施業番号 5


横田町字舞出 8 9 - 1

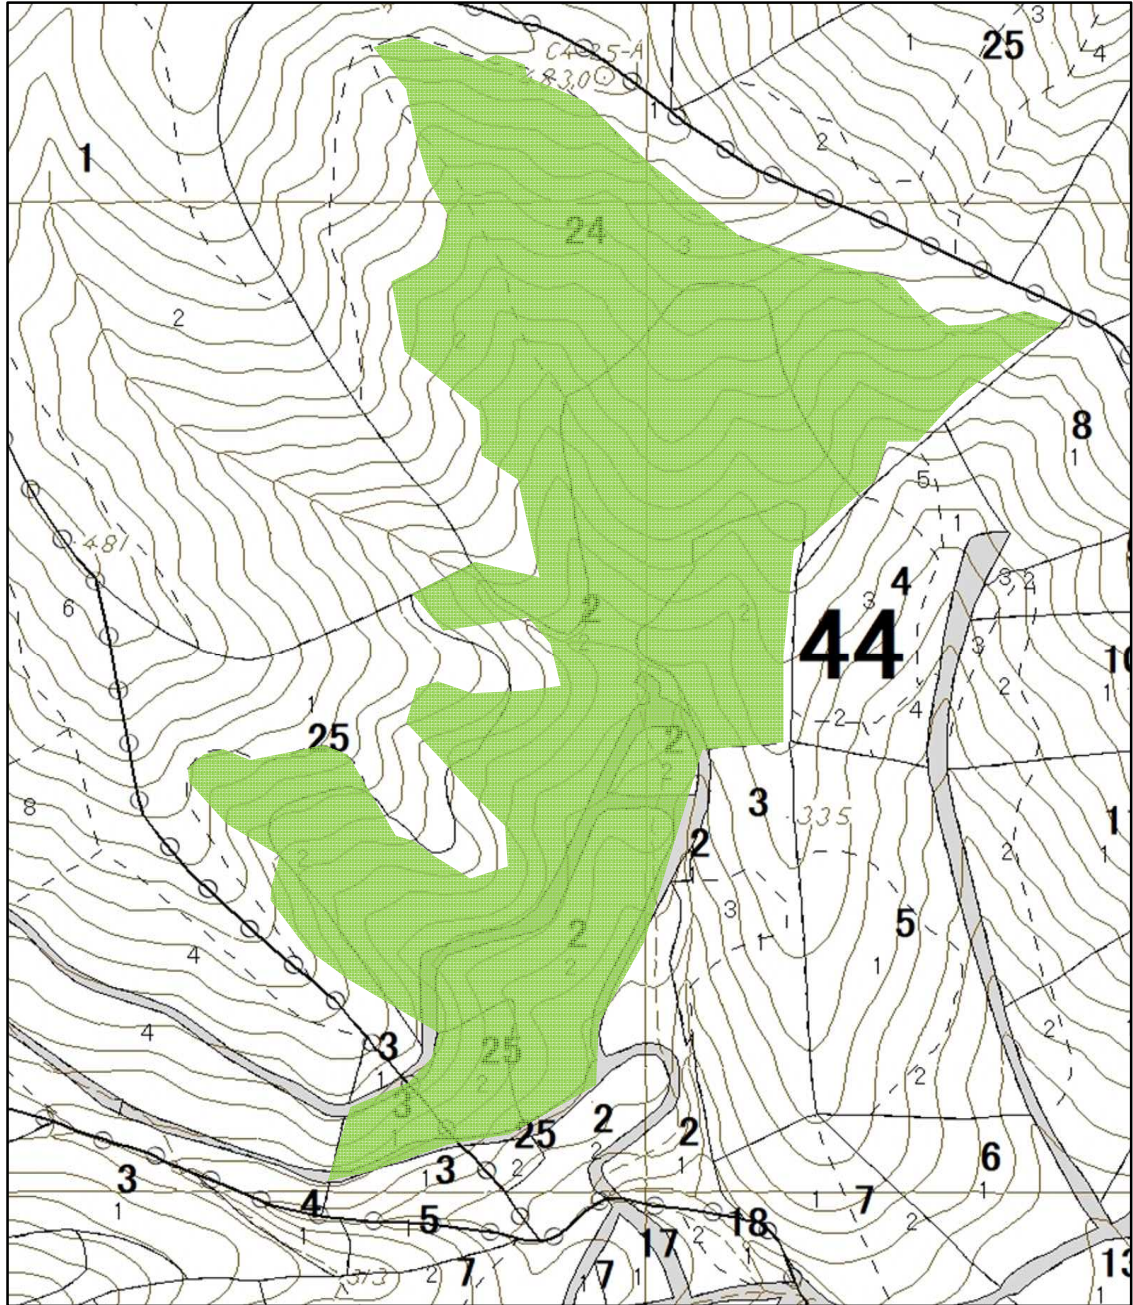

凡例



 : 作業箇所

番 号 6
施業場所 陸前高田市気仙町字上長部192-3
林 小 班 11-1-5
所 有 者 陸前高田市

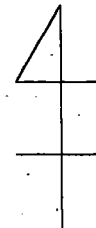


総面積 20,259 m²
実測面積 除地面積① 2,154 m²
施業面積 18,105 m²
= 1.81 ha



除地① : 2,154m²

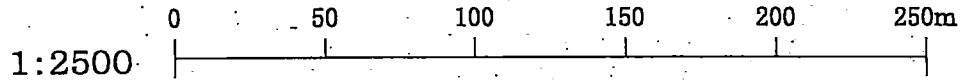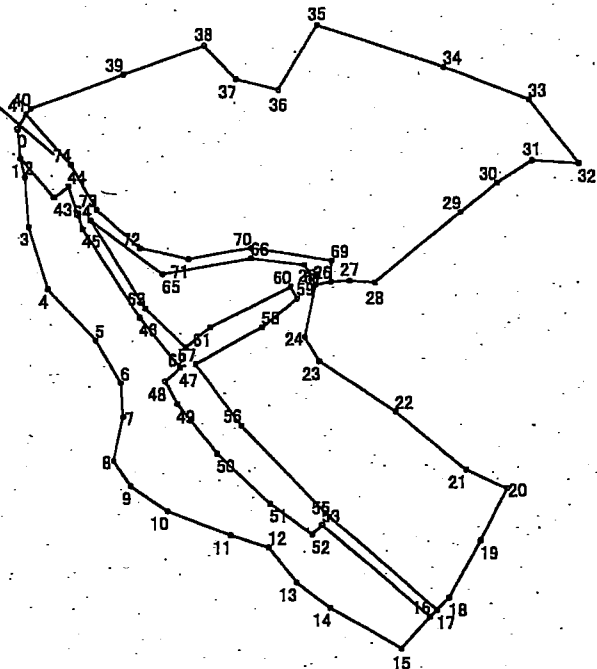

番 号 7
 施業場所 陸前高田市気仙町字上長部192-3
 林 小 班 11-2-2 外
 所 有 者 陸前高田市


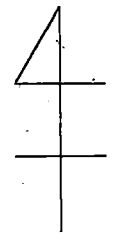


実測面積
 総面積 13,925 m²
 除地面積① 1,179 m²
 施業面積 12,746 m²
 = 1.27 ha

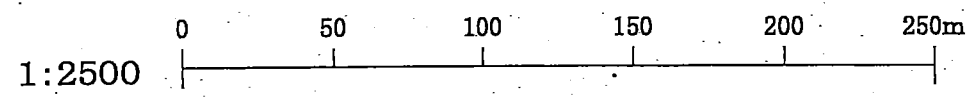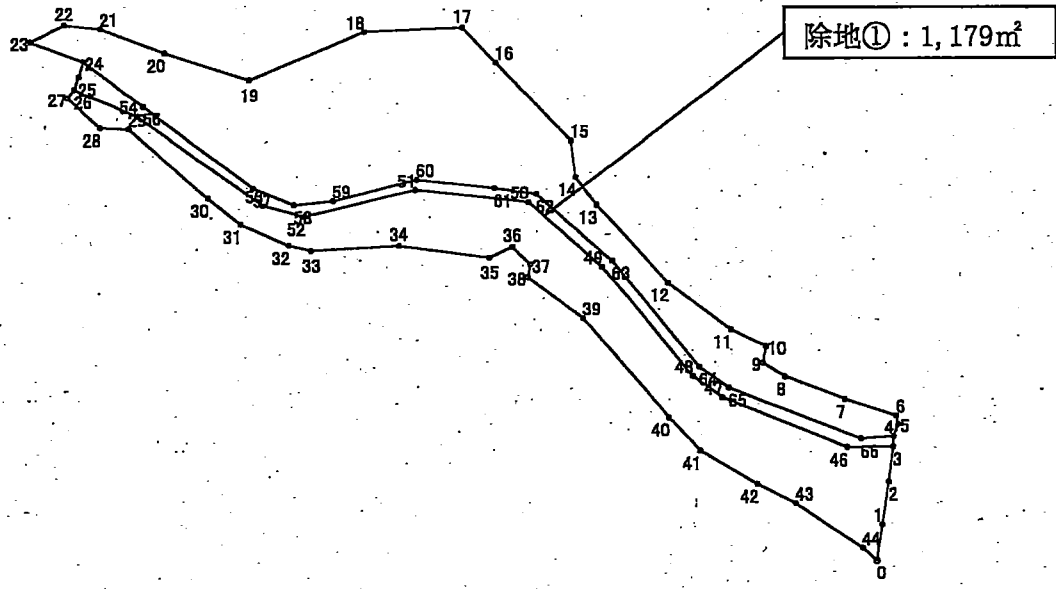


番 号 8
 施業場所 陸前高田市横田町字宝田63-3
 林小班 32-29-1 外
 所有者 陸前高田市



実測面積
 総面積 55,141m²
 除地① 3,934m²
 除地② 504m²
 除地③ 1,364m²
 施業面積 49,339m²
 ≒ 4.93ha

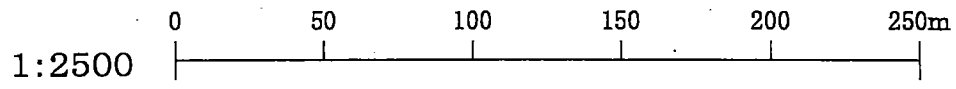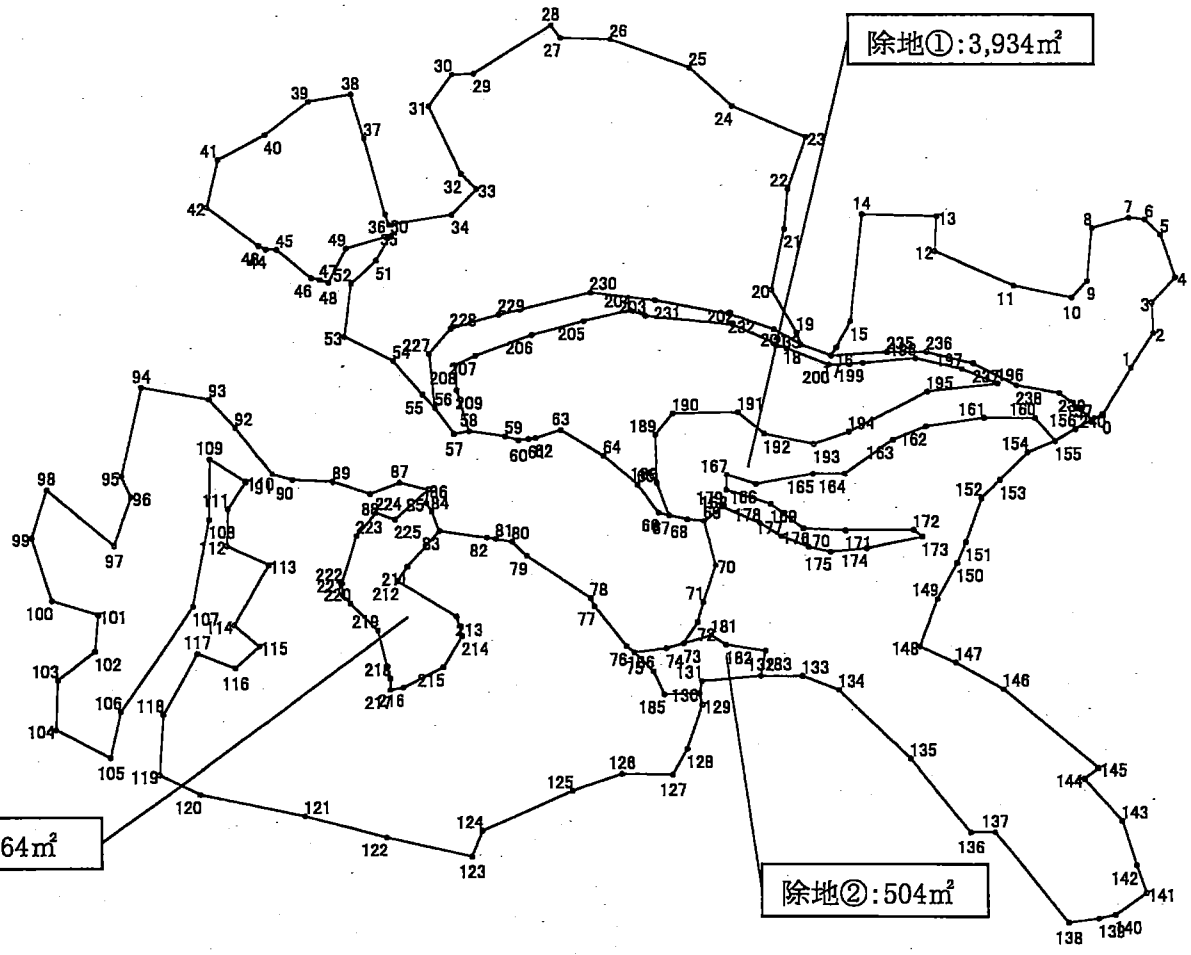

番 号 9
施業場所 陸前高田市矢作町字梅木19-1
林 小 班 211-43-1 外
所 有 者 陸前高田市

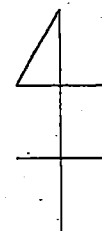



総面積 12,624 m²
除地面積① 1,367 m²
実測面積 除地面積② 343 m²
施業面積 10,914 m²
= 1.09 ha

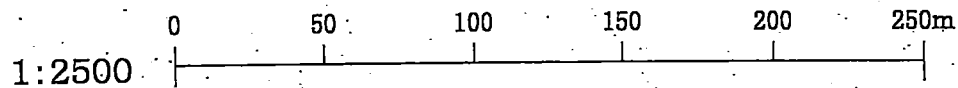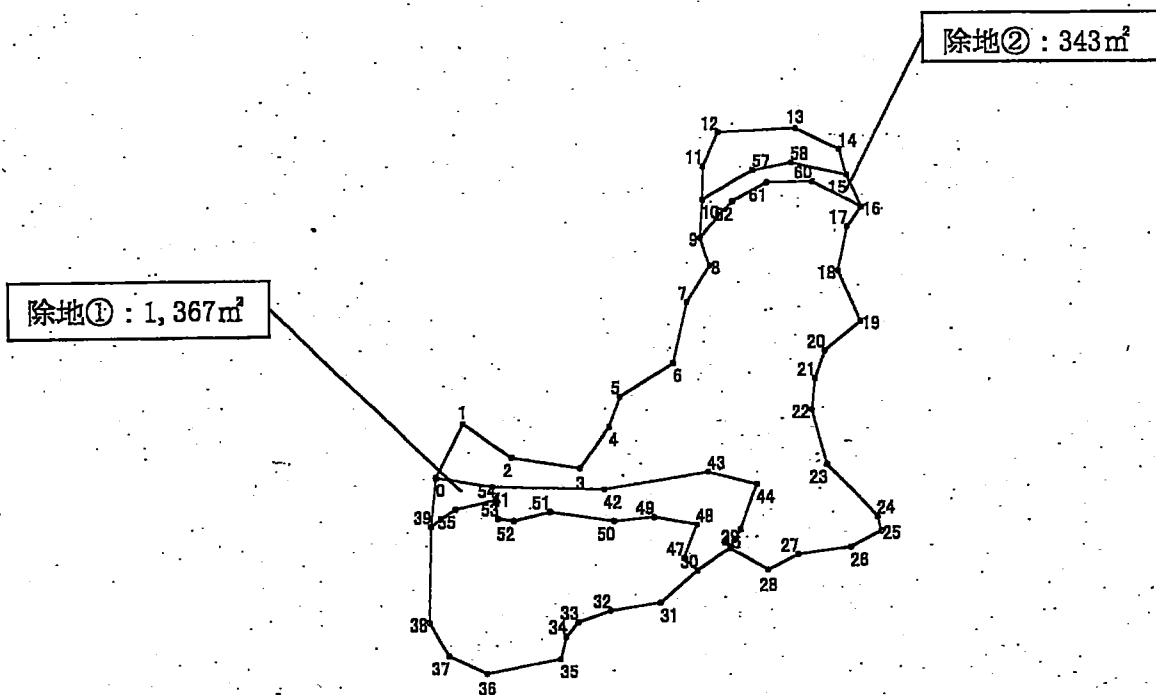


番 号 10
施業場所 陸前高田市矢作町雪沢72-29
林 小 班 220-5-1 外
所 有 者 陸前高田市

4



総面積 18,023 m²
除地面積 ① 396 m²
除地面積 ② 203 m²
除地面積 ③ 110 m²
実測面積 17,314 m²
= 1.73 ha

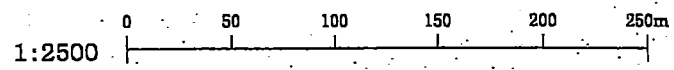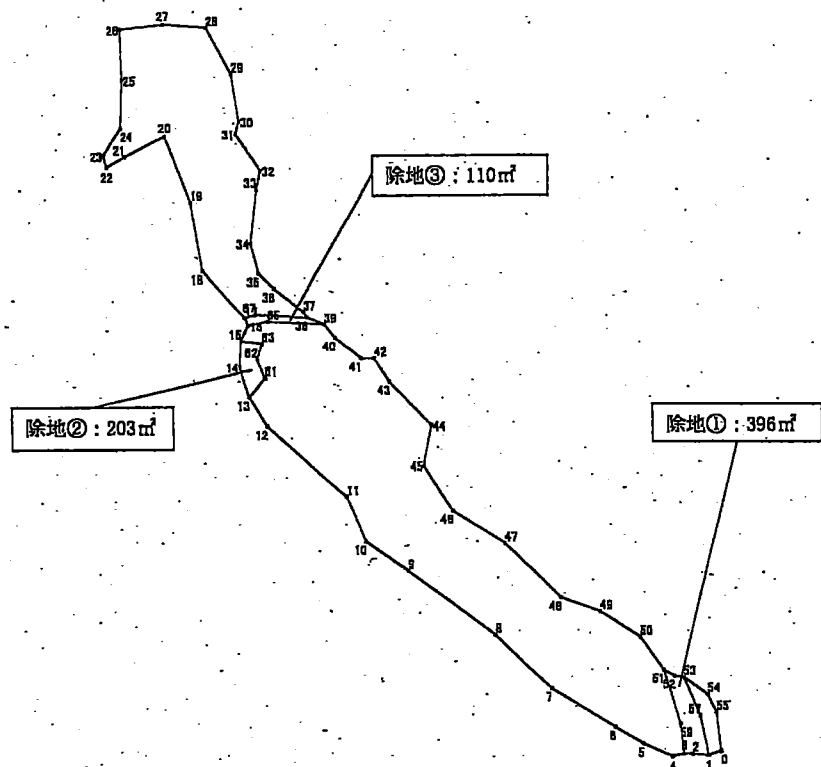

番 号 11
施業場所 気仙町字上長部192-438
林 小 班 10-2-5


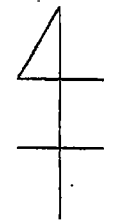


実測面積 3.74ha
(施業面積)

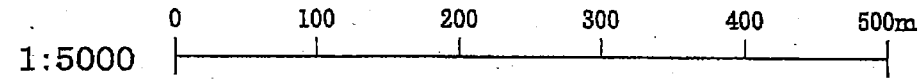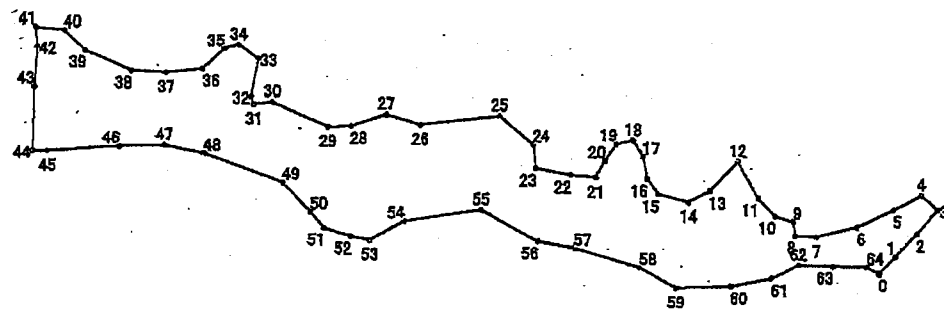




番 号 12
施業場所 横田町字本宿142-3
林 小 班 67-10-2外

実測面積
総面積 6.01ha
除地①面積 0.66ha
除地②面積 0.10ha
施業面積 5.25ha

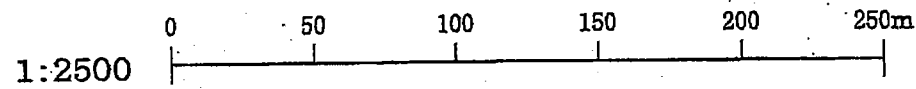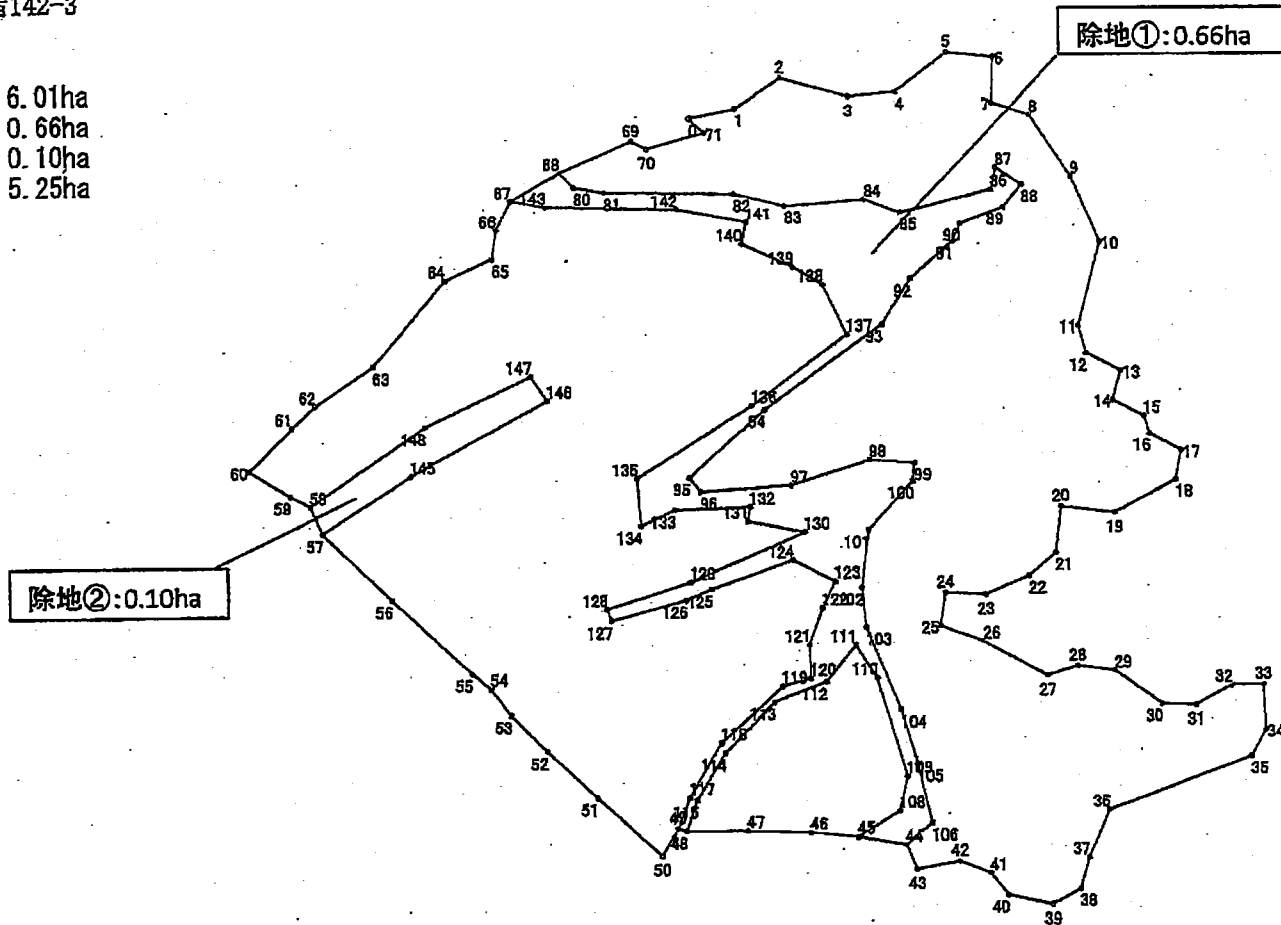

番 号 13
 施業場所 陸前高田市横田町字本宿142-3
 林 小 班 68-21-1 外
 種 年 度 R3
 種 樹 種 カラマツ
 林 齢 齢
 所 有 者 陸前高田市

実測面積
 総面積 6.72 ha
 除地面積 0.84 ha
 施業面積 5.88 ha

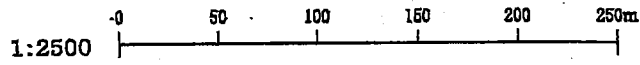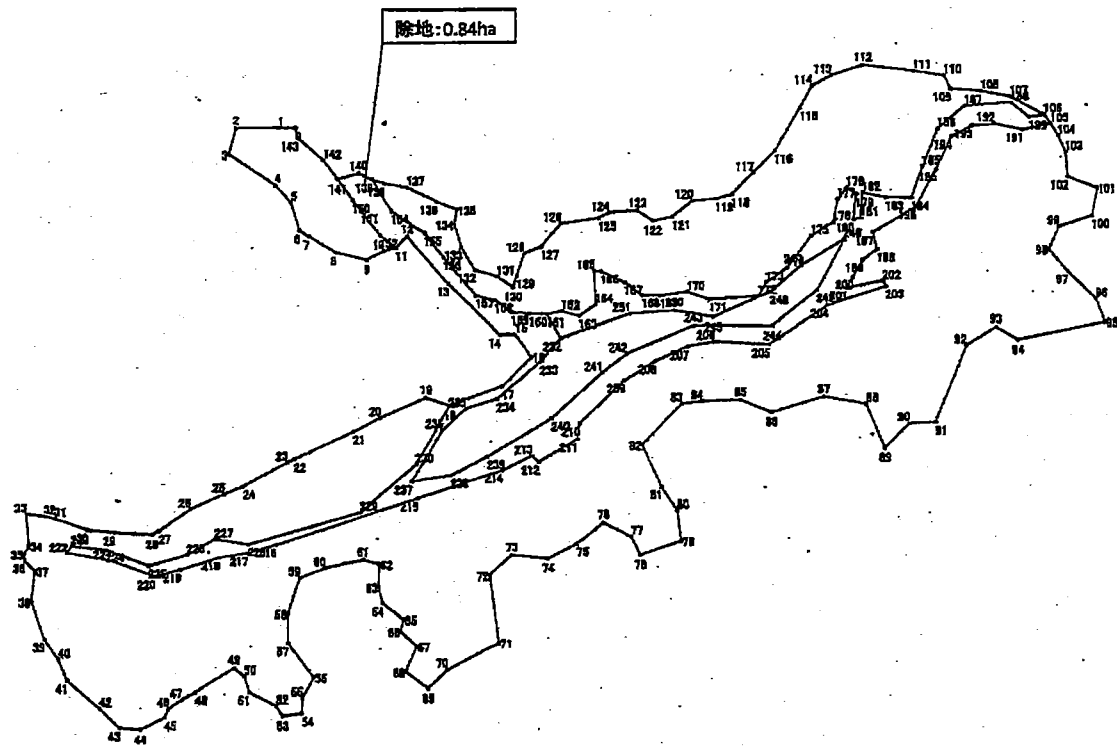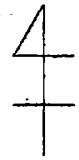

番 号 14
施業場所 矢作町字雪沢72-29
林 小 班 219-18-1外

総面積 2.27ha
実測面積 除地①面積 0.12ha
施業面積 2.15ha

