



陸前高田市今泉地区被災市街地復興土地区画整理事業
土地利活用促進バンク登録物件台帳

物件登録番号	109-4	位置図	
所在地 (宅地番号)	気仙町字町 312-22 (96街区1-4画地)		
面積	280.91 (㎡) (約85坪)		
用途地域	第一種住居地域		
都市計画等の有無	区域内		
建ぺい率 /容積率(%)	60/200		
接道道路 幅員(m)	宅地整備図参照	写真	
電気・電話	引き込み可 (電柱)		
上水道	引き込み有		
下水道	汚水		
	雨水		
ガス	個別プロパン		
希望取引形態	売買		
価格	売買:3,612,000 円		
宅建業者 (連絡先)	(有)佐藤不動産 0192-55-3233		
掲載日	令和2年4月3日	その他	

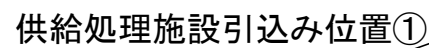

供給処理施設引込み位置図
S=1:100

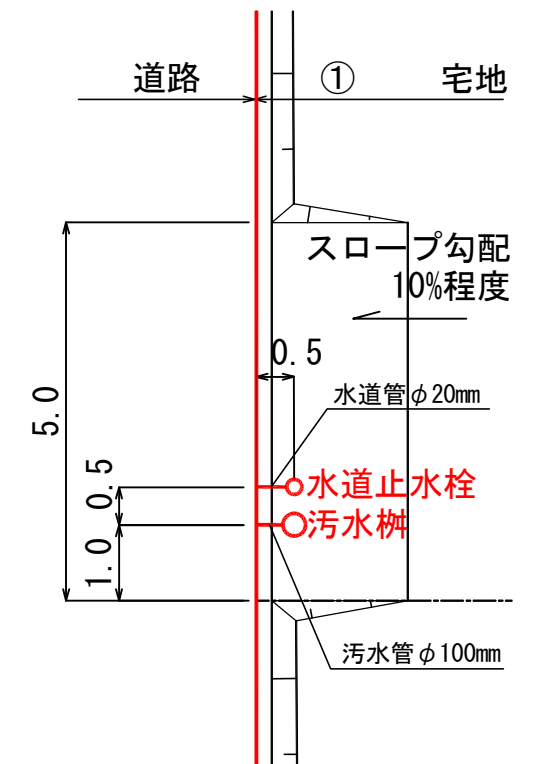

記 号	名 称
	仮換地位置
	宅盤高
	法 面
	擁 壁
(0.2)	宅盤高と道路高との高低差
	電 柱（単独）
	電 柱（支線あり）
	電 柱（支柱あり）

※表示数値の単位：m