陸前高田市今泉地区被災市街地復興土地区画整理事業
土地利活用促進バンク登録物件台帳

物件登録番号	32	位　置　図
所在地 （宅地番号）	気仙町字中井 413-1 413-2 413-3 （58街区1-1～ 1-3画地）	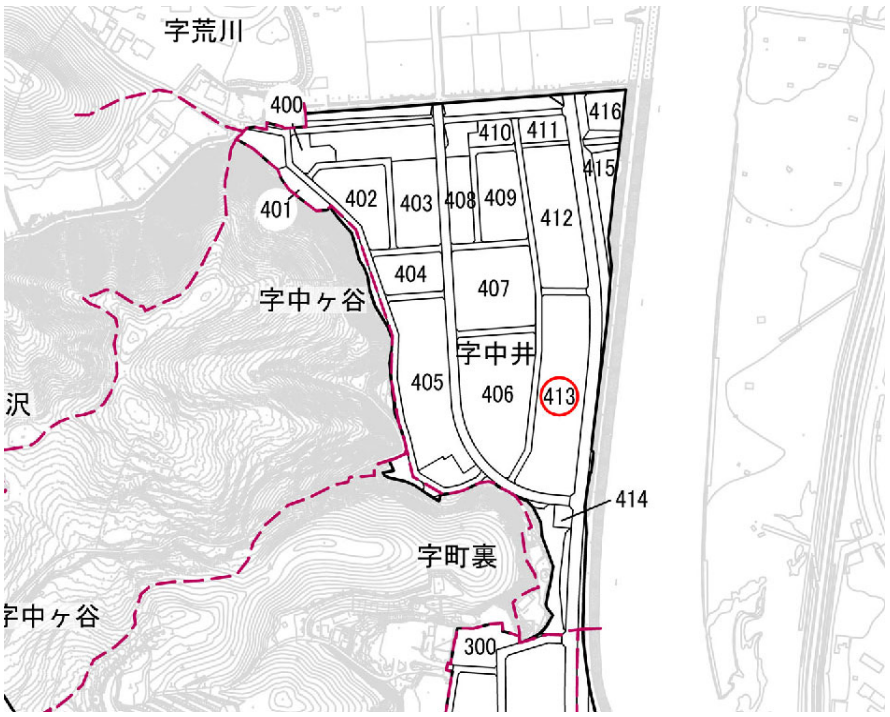
面積	4,499.20（㎡） （約1363坪）	
用途地域	準工業地域	
都市計画等の有無	区域内	
建ぺい率/容積率（％）	60/200	
接道道路幅員（ｍ）	宅地整備図参照	
電気・電話	引き込み可 （電柱）	写　真
上水道	引き込み有	
下水道 汚水	引き込み有	
下水道 雨水	要管理者協議	
ガス	個別プロパン	
希望取引形態	売買又は賃貸	
価格	売買：　　円 賃貸：　　円/月	
宅建業者 （連絡先）		※面積が大きいため、パノラマ撮影を行っております。
掲載日	令和3年1月22日	その他

宅地整備図（宅地番号58街区①-1，①-2，①-3画地）

平　面　図　　S=1:500

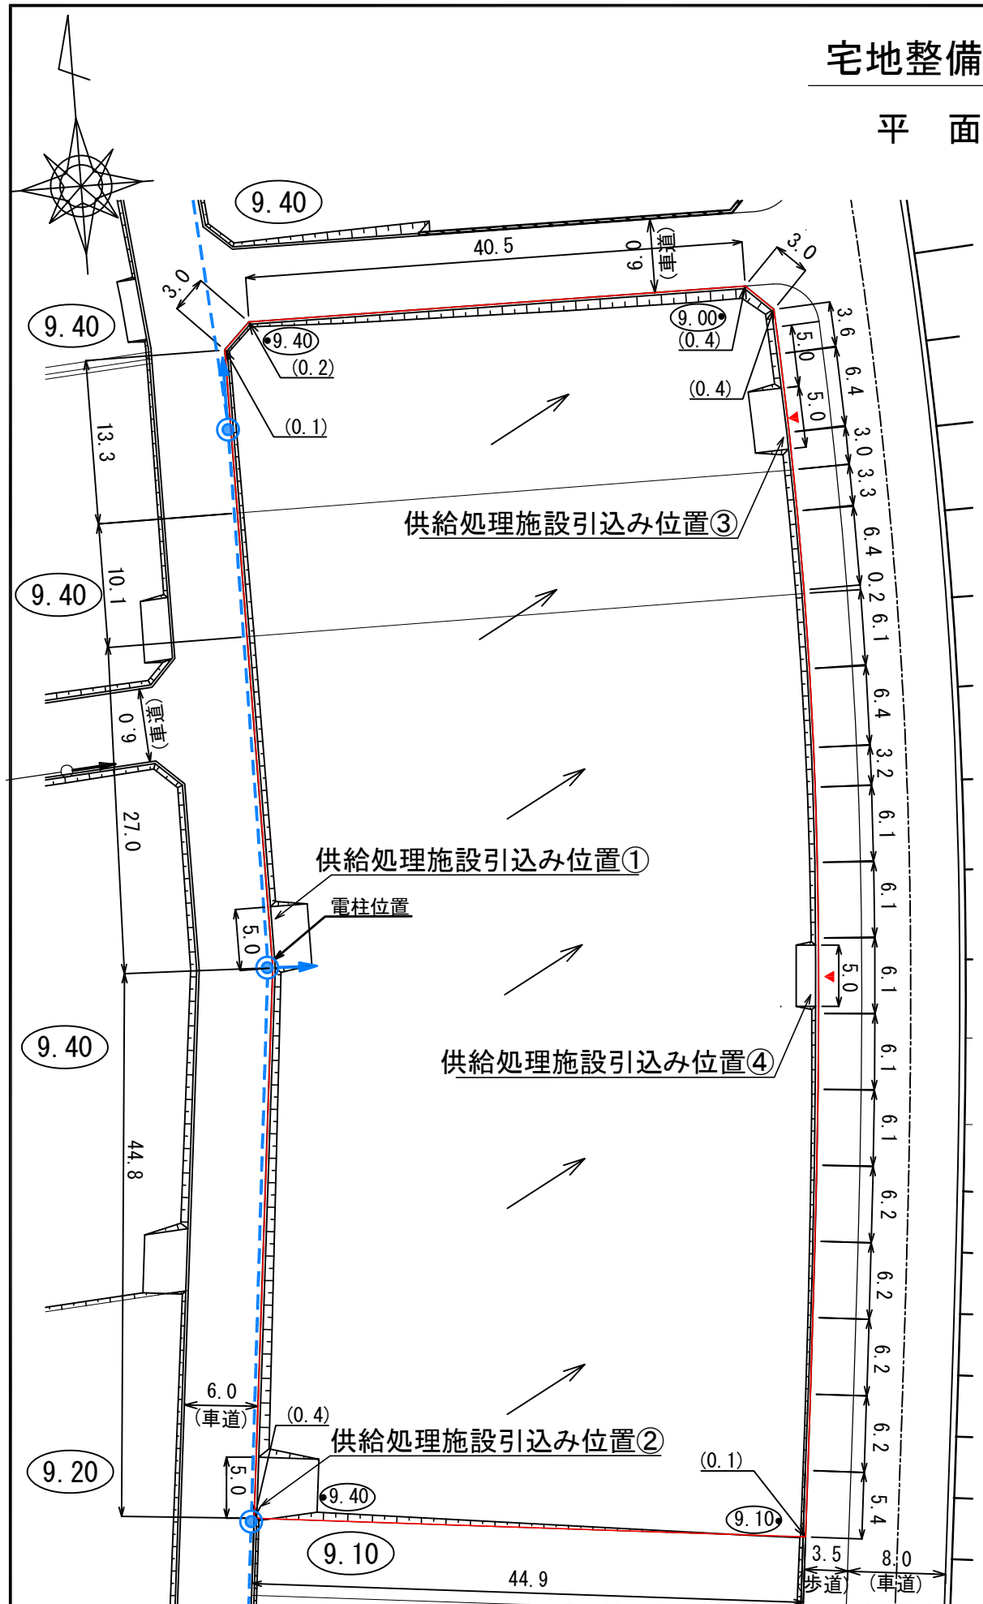

供給処理施設引込み位置図及び電柱位置図

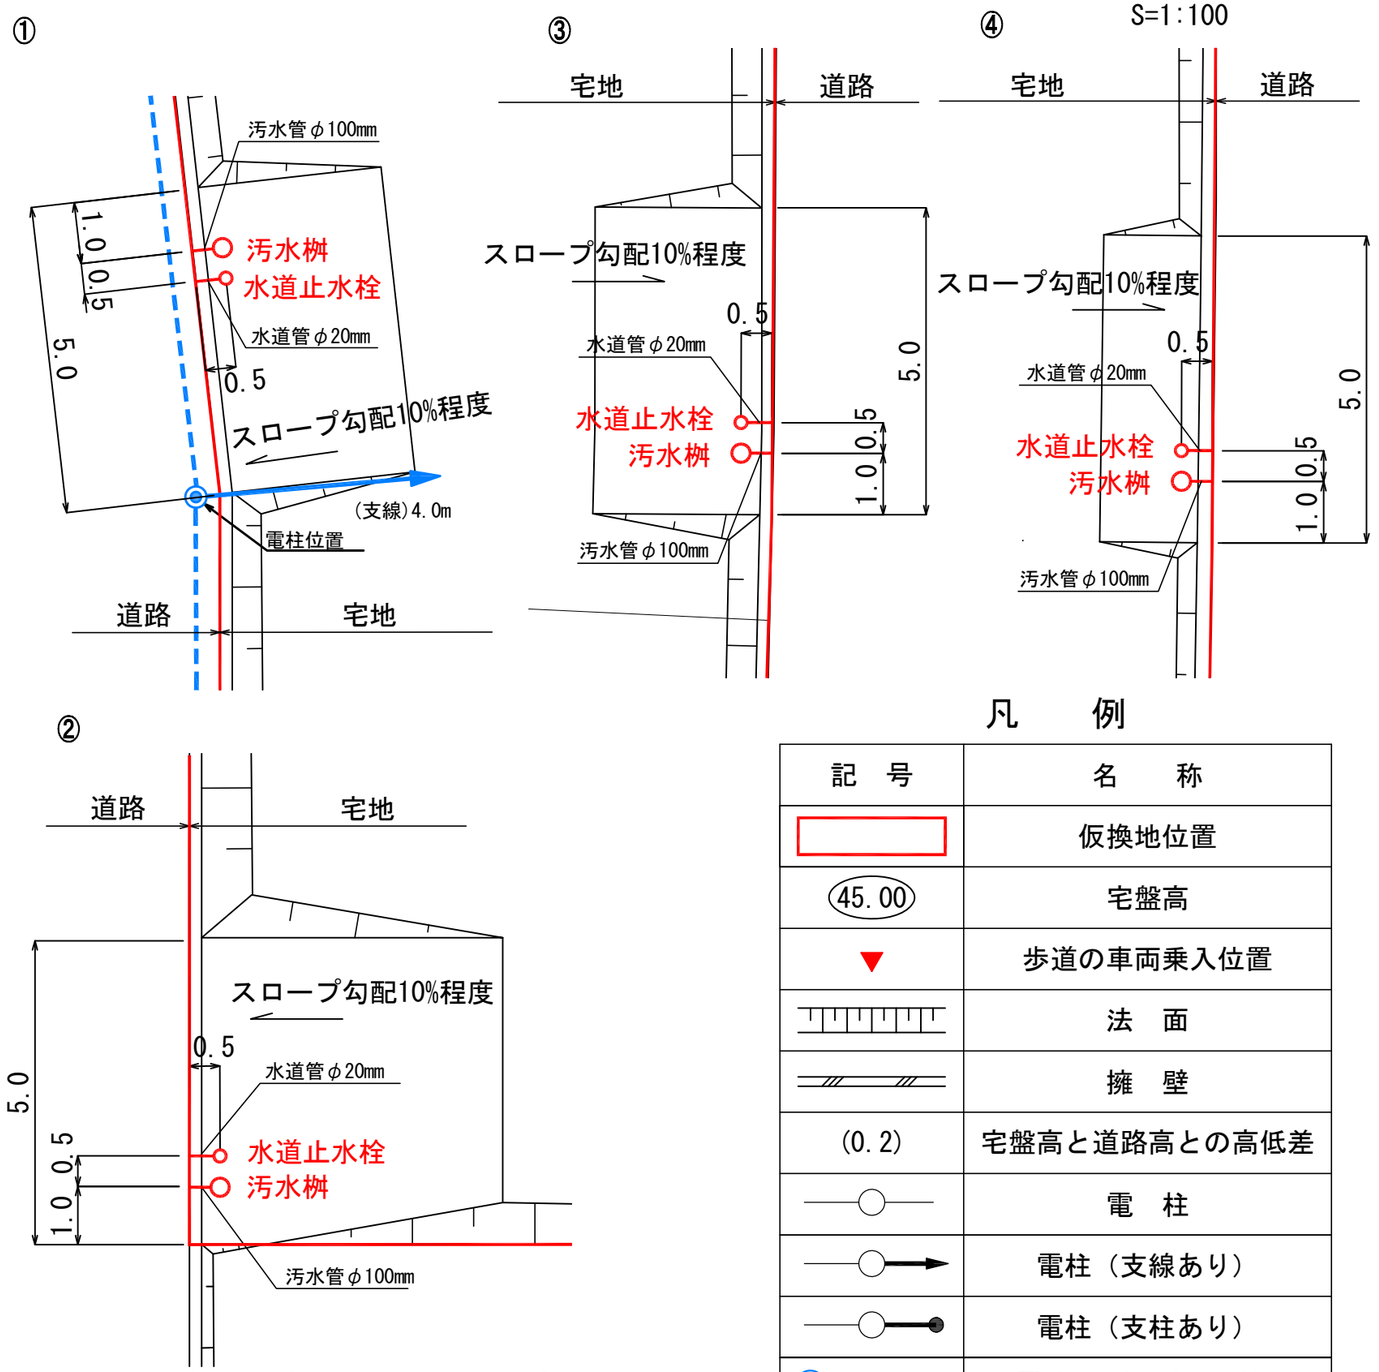

凡　　例

記　号	名　　称
	仮換地位置
45.00	宅盤高
▼	歩道の車両乗入位置
	法　面
	擁　壁
(0.2)	宅盤高と道路高との高低差
	電　柱
	電柱（支線あり）
	電柱（支柱あり）
	電柱(宅内支線あり)

（注意）仮換地の辺長は、事業施行中のため10cm単位で表示しております。
今後、出来形確認測量の結果により多少変動することがあります。

※表示数値の単位：m

防災計画図(1)　S=1/250

(58-①-1、①-2、①-3)

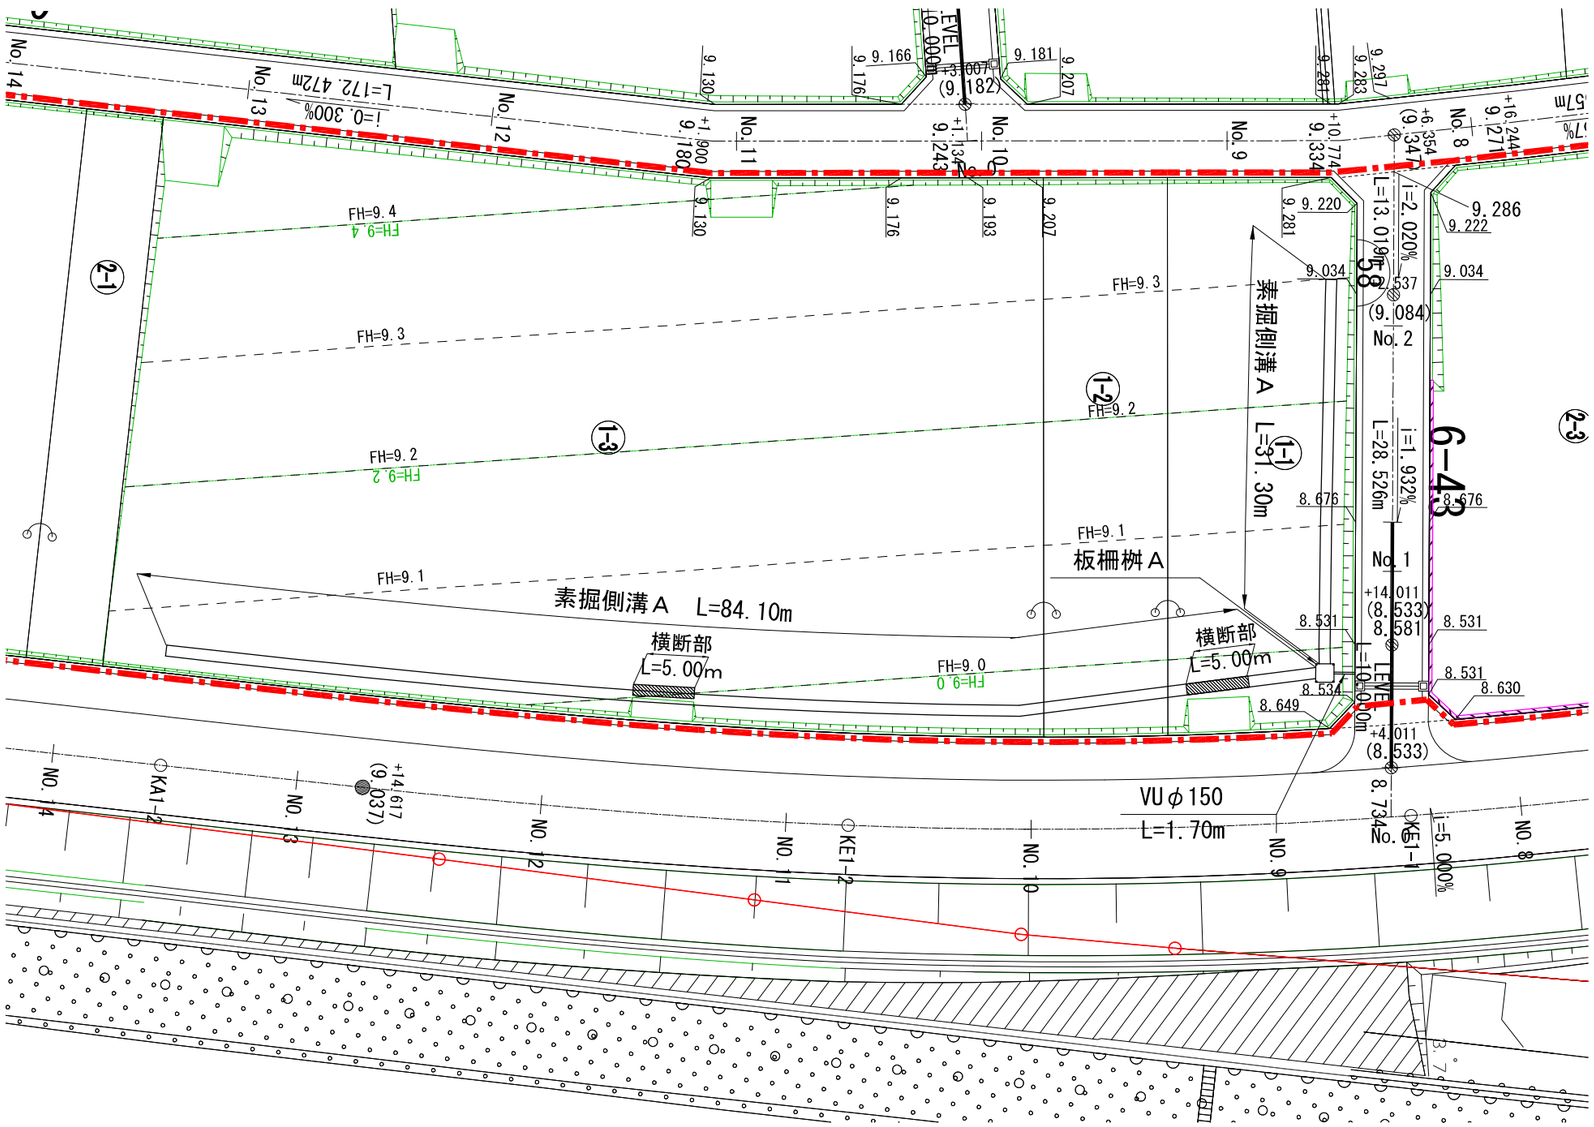

素掘側溝A　S=1:10

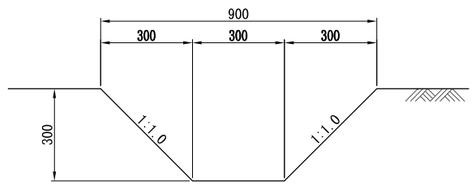

横断部　S=1:10

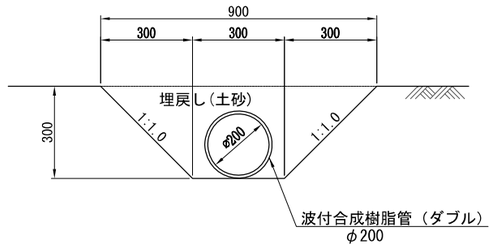

板柵桝A　1,500×1,500×1,000　S=1:50

平面図

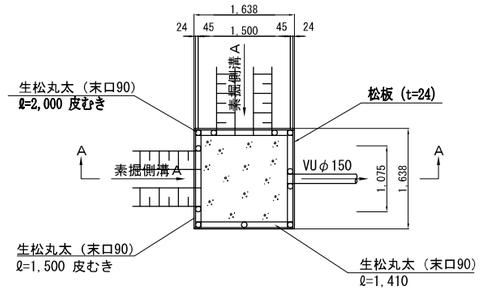

A－A断面図

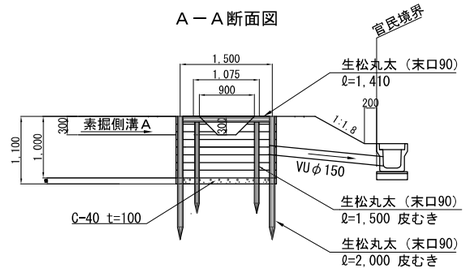

独立行政法人都市再生機構			
地区名	今泉地区	平成30年度	
工事名称	平成30年度 今泉地区中井①-2二次造成工事	工事番号	
図面名称	防災計画図1	縮尺	1:500
		図面サイズ	A1
岩手震災復興支援本部	令和 1年11月	図面番号	
部長 / 課長 / 主幹 / 係			
設計	清水・西松・青木あすなろ・オリエンタルコンサルタンツ・国際航業JV		設計