



**陸前高田市高田地区被災市街地復興土地区画整理事業
土地利活用促進バンク登録物件台帳**

物件登録番号		52	位置図	
所在地 (宅地番号)		高田町字大石 108-6 108-7 (KB21街区4-1, 4-2画地)		
面積		603.87㎡ (約182坪)		
用途地域		第一種住居地域		
都市計画等の有無		区域内		
建ぺい率 /容積率(%)		60/200		
接道道路 幅員(m)		宅地整備図参照		
電気・電話		引き込み可 (電柱)	写真	
上水道		引き込み有		
下水道	汚水	引き込み有		
	雨水	要管理者協議		
ガス		個別プロパン		
希望取引形態		売買		
希望価格		売買: 7,280,000 円		
宅建業者 (連絡先)		(有)佐藤不動産 0192-55-3233		
掲載日		平成31年4月25日 (令和8年8月12日)	その他	

平面图 S=1:400

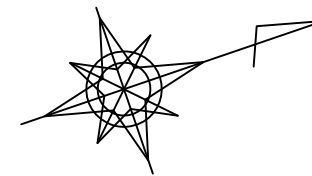

供給処理施設引み込位置図・電柱位置図

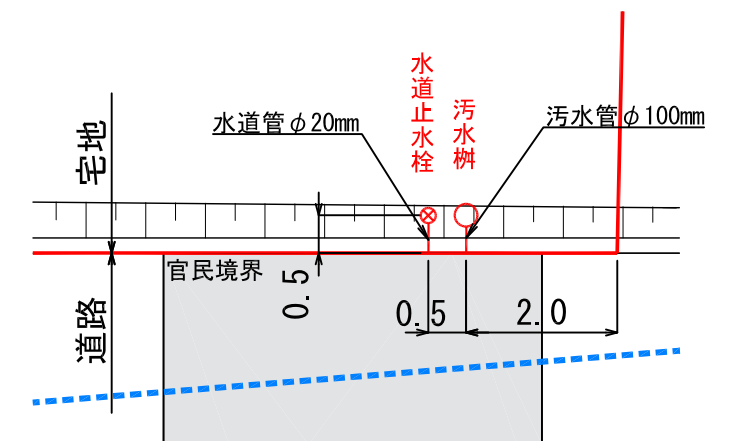

記 号	名 称
	換地位置
	宅盤計画高
	法 面
	コンクリート標
	プレート標
	宅盤高と道路高との高低差
	電柱(支線)(予定)※3/8現在
	電柱・電線(予定)※3/8現在

※表示数値の単位：m