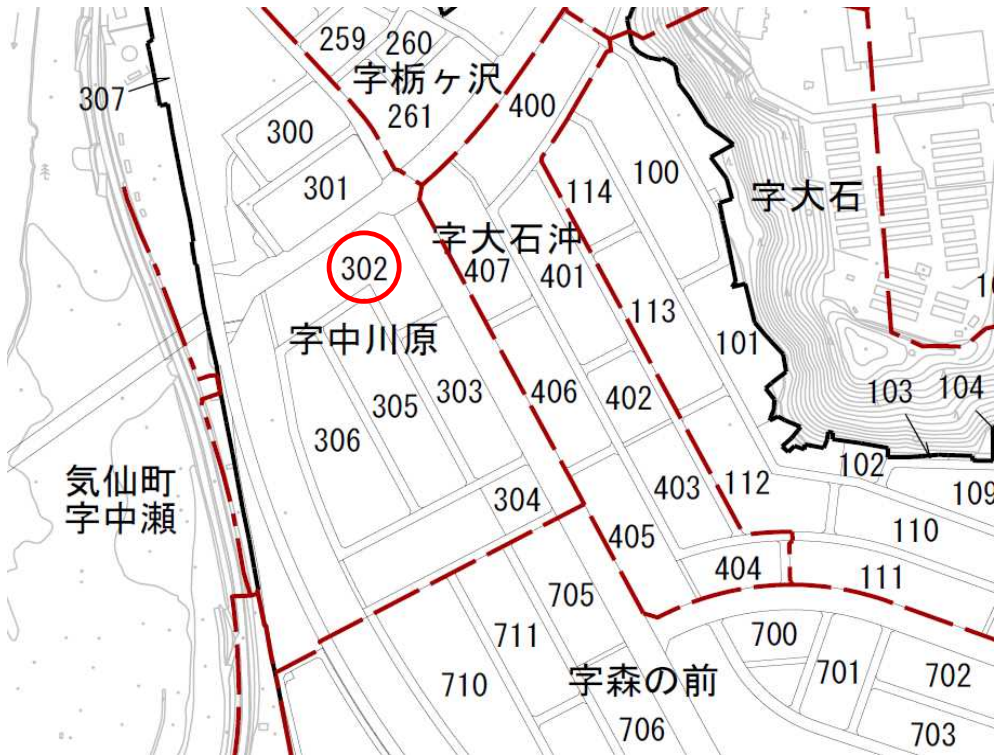
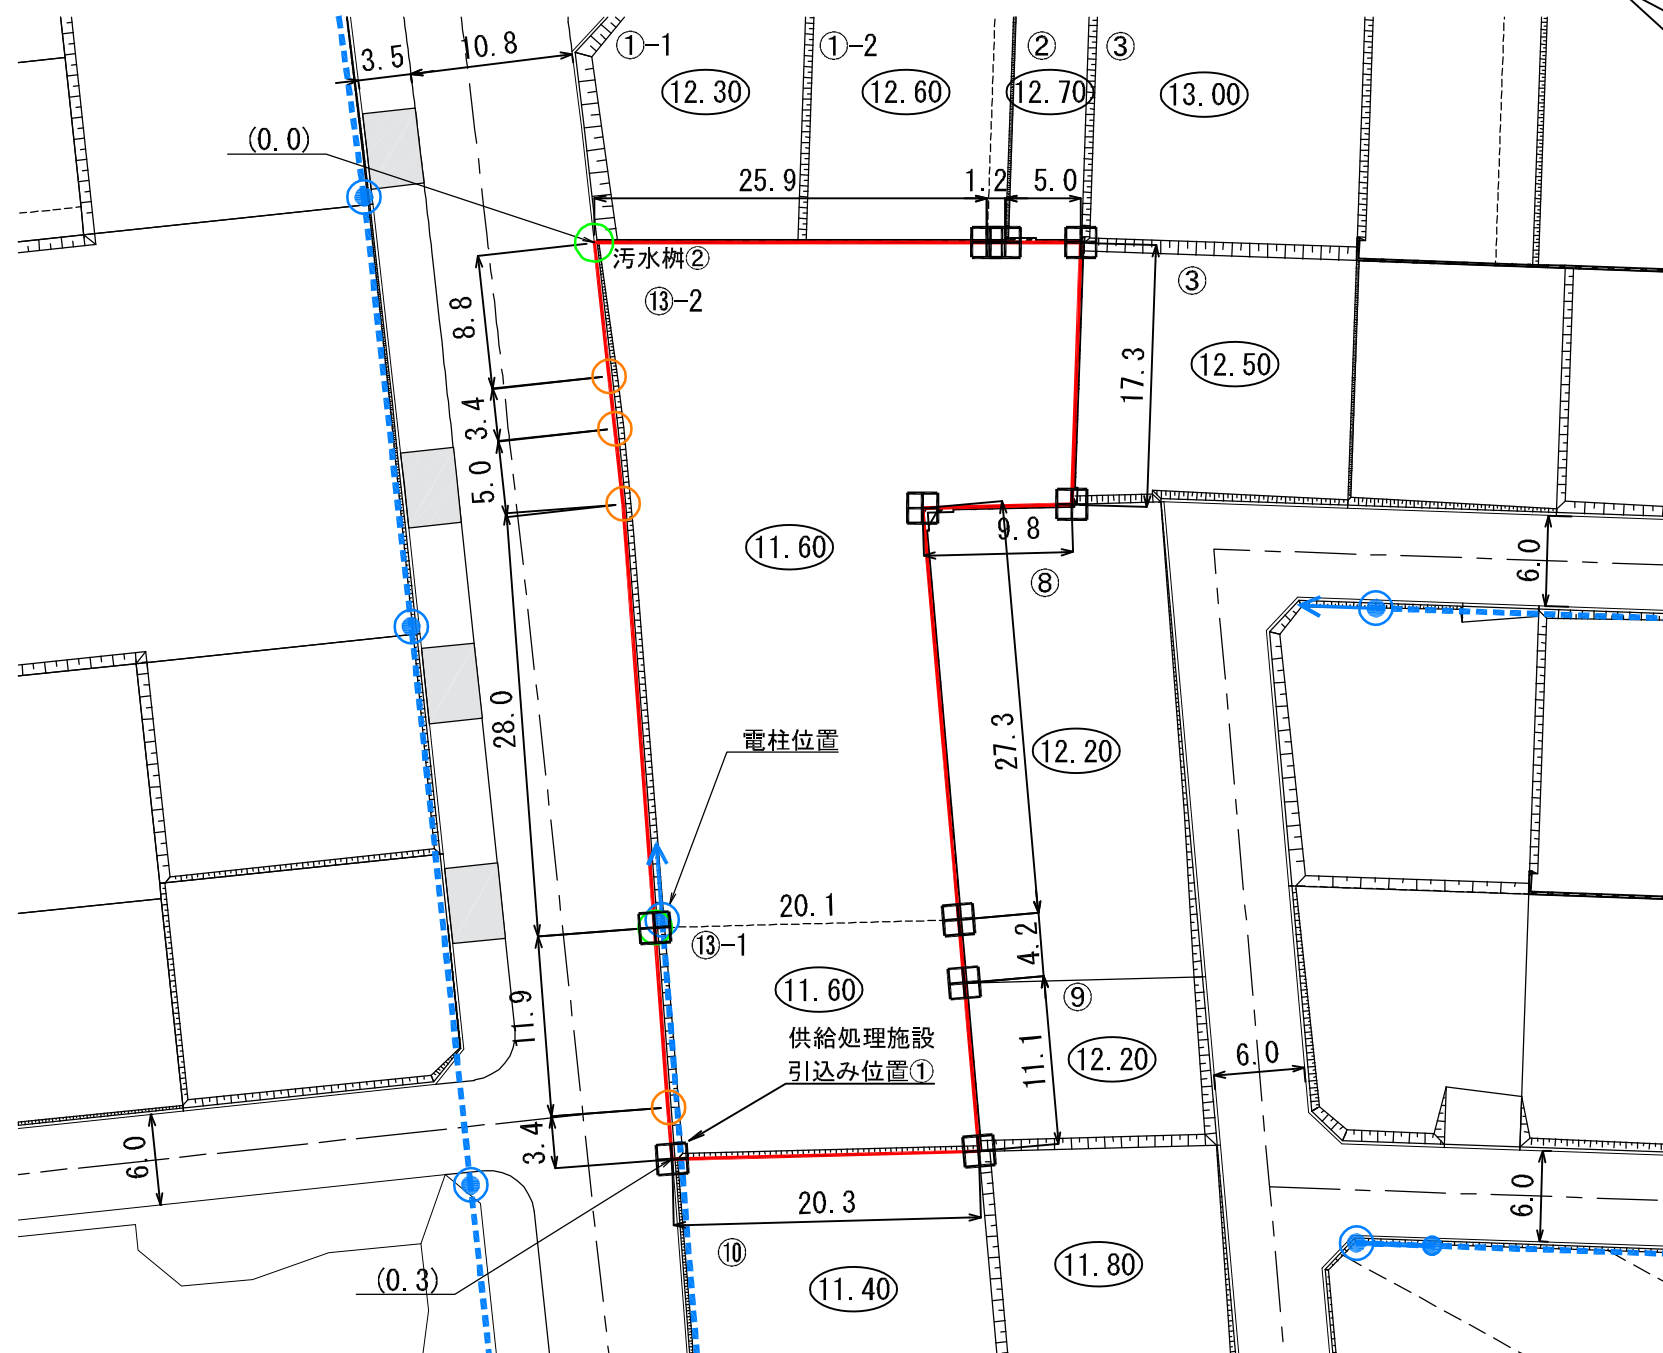


**陸前高田市高田地区被災市街地復興土地区画整理事業
土地利活用促進バンク登録物件台帳**

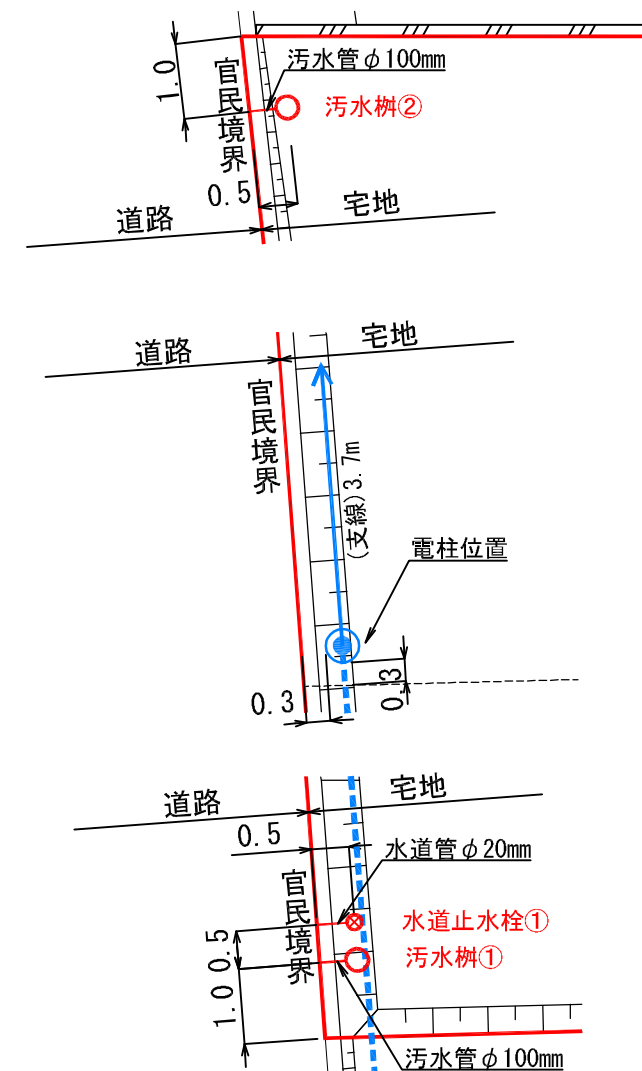
物件登録番号		81	位置図	
所在地 (宅地番号)		高田町字中川原 302-13 302-14 (KB36街区13-1, 13-2画地)		
面積		1400.58㎡ (約424坪)		
用途地域		準工業地域		
都市計画等の有無		区域内		
建ぺい率 /容積率(%)		60/200		
接道道路 幅員(m)		宅地整備図参照		
電気・電話		引込み可 (電柱)	写真	
上水道		引き込み有		
下水道	汚水	引き込み有		
	雨水	要管理者協議		
ガス		個別プロパン		
希望取引形態		売買		
希望価格		売買: 4,240,000円		
宅建業者 (連絡先)		おいかわ不動産 合同会社 0192-54-3935		
掲載日		令和2年3月31日 (令和8年9月9日)	その他	分割の場合: 坪あたり15,000円 *区画位置、詳細はお問い合わせ下さい。

平面图 S=1:500

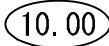
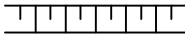
 
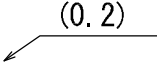


供給処理施設引込み位置図・電柱位置図

S=1 : 100



凡例

記 号	名 称
	換地位置
	宅盤計画高
	法 面
	L 型擁壁
	コンクリート標
	プレート標
	プレート標(県)
	宅盤高と道路高との高低差
	電柱(支線あり)
	電柱・電線

※表示数値の単位：m